


別紙1 いきいきプラザ一番町平面図

工事概要


工事名称	一番町総合公共施設	
工事場所	東京都千代田区一番町12-2	
地域、地区	住居地域、防火地域、第一種文教地区	
容積率	400%	
建ぺい率	60%+10% (防火地域内の耐火建築物の緩和)	
主要用途	児童福祉施設等(特別養護老人ホーム)、共同住宅(シルバーピア)	
敷地面積	2,780.77M	
建築面積、建ぺい率	1,611.12M	57.94%
延床面積、容積率	10,980.21M	394.86%
地下駐車場面積	229.54M	(容積対象床面積外)
階数	地下2階、地上8階、塔屋	
高さ	軒高 32.52M、最高の高さ40.27M	
基準階高さ	3.7M	
基準階天井高	2.4M	
主体構造	鉄骨鉄筋コンクリート造	
駐車台数	32台	
施設規模	特別養護老人ホーム: 28室 90人	
日影規制	なし	

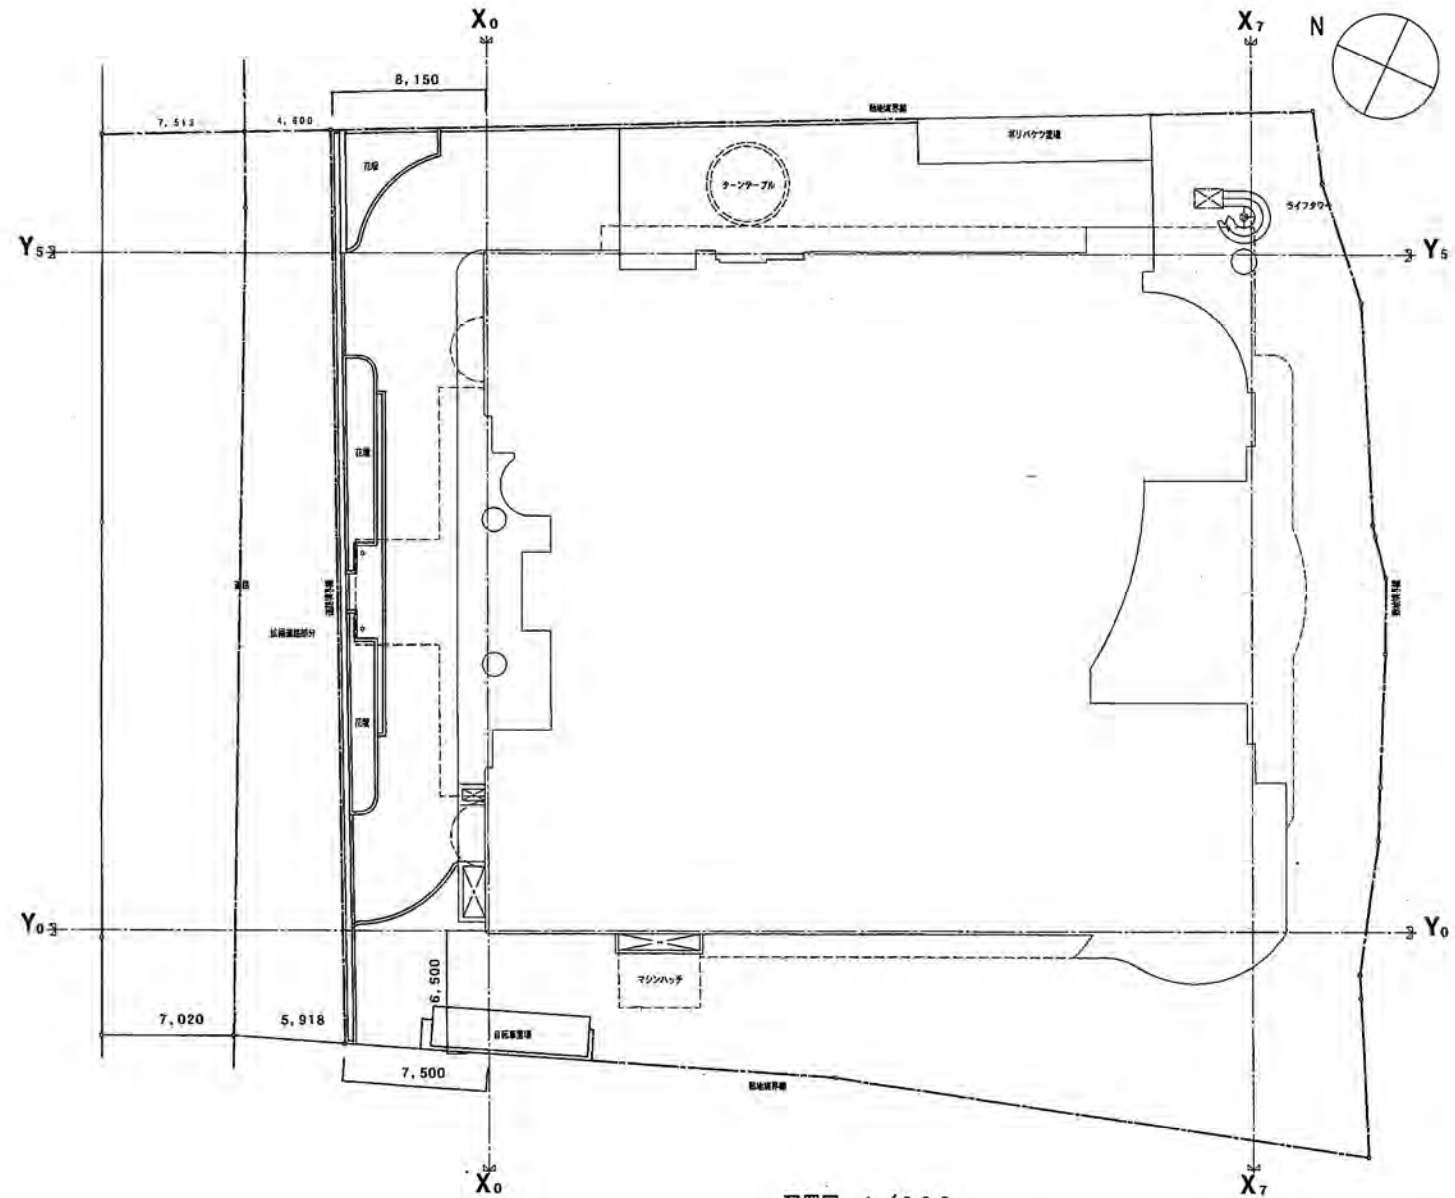


配置図 1/200

竣工図

NOTE	株式会社 奥野建築設計事務所 1級建築士(No. 41920) 徳山長英	1級建築士事務所(No. 372)	検 図 担当主任・製図	DATE JOB	TITLE 一番町総合公共施設新築工事	ITEMS 配置図	SCALE 1/200	NO. A — 4
------	---	-------------------	-------------	-------------	------------------------	--------------	----------------	--------------

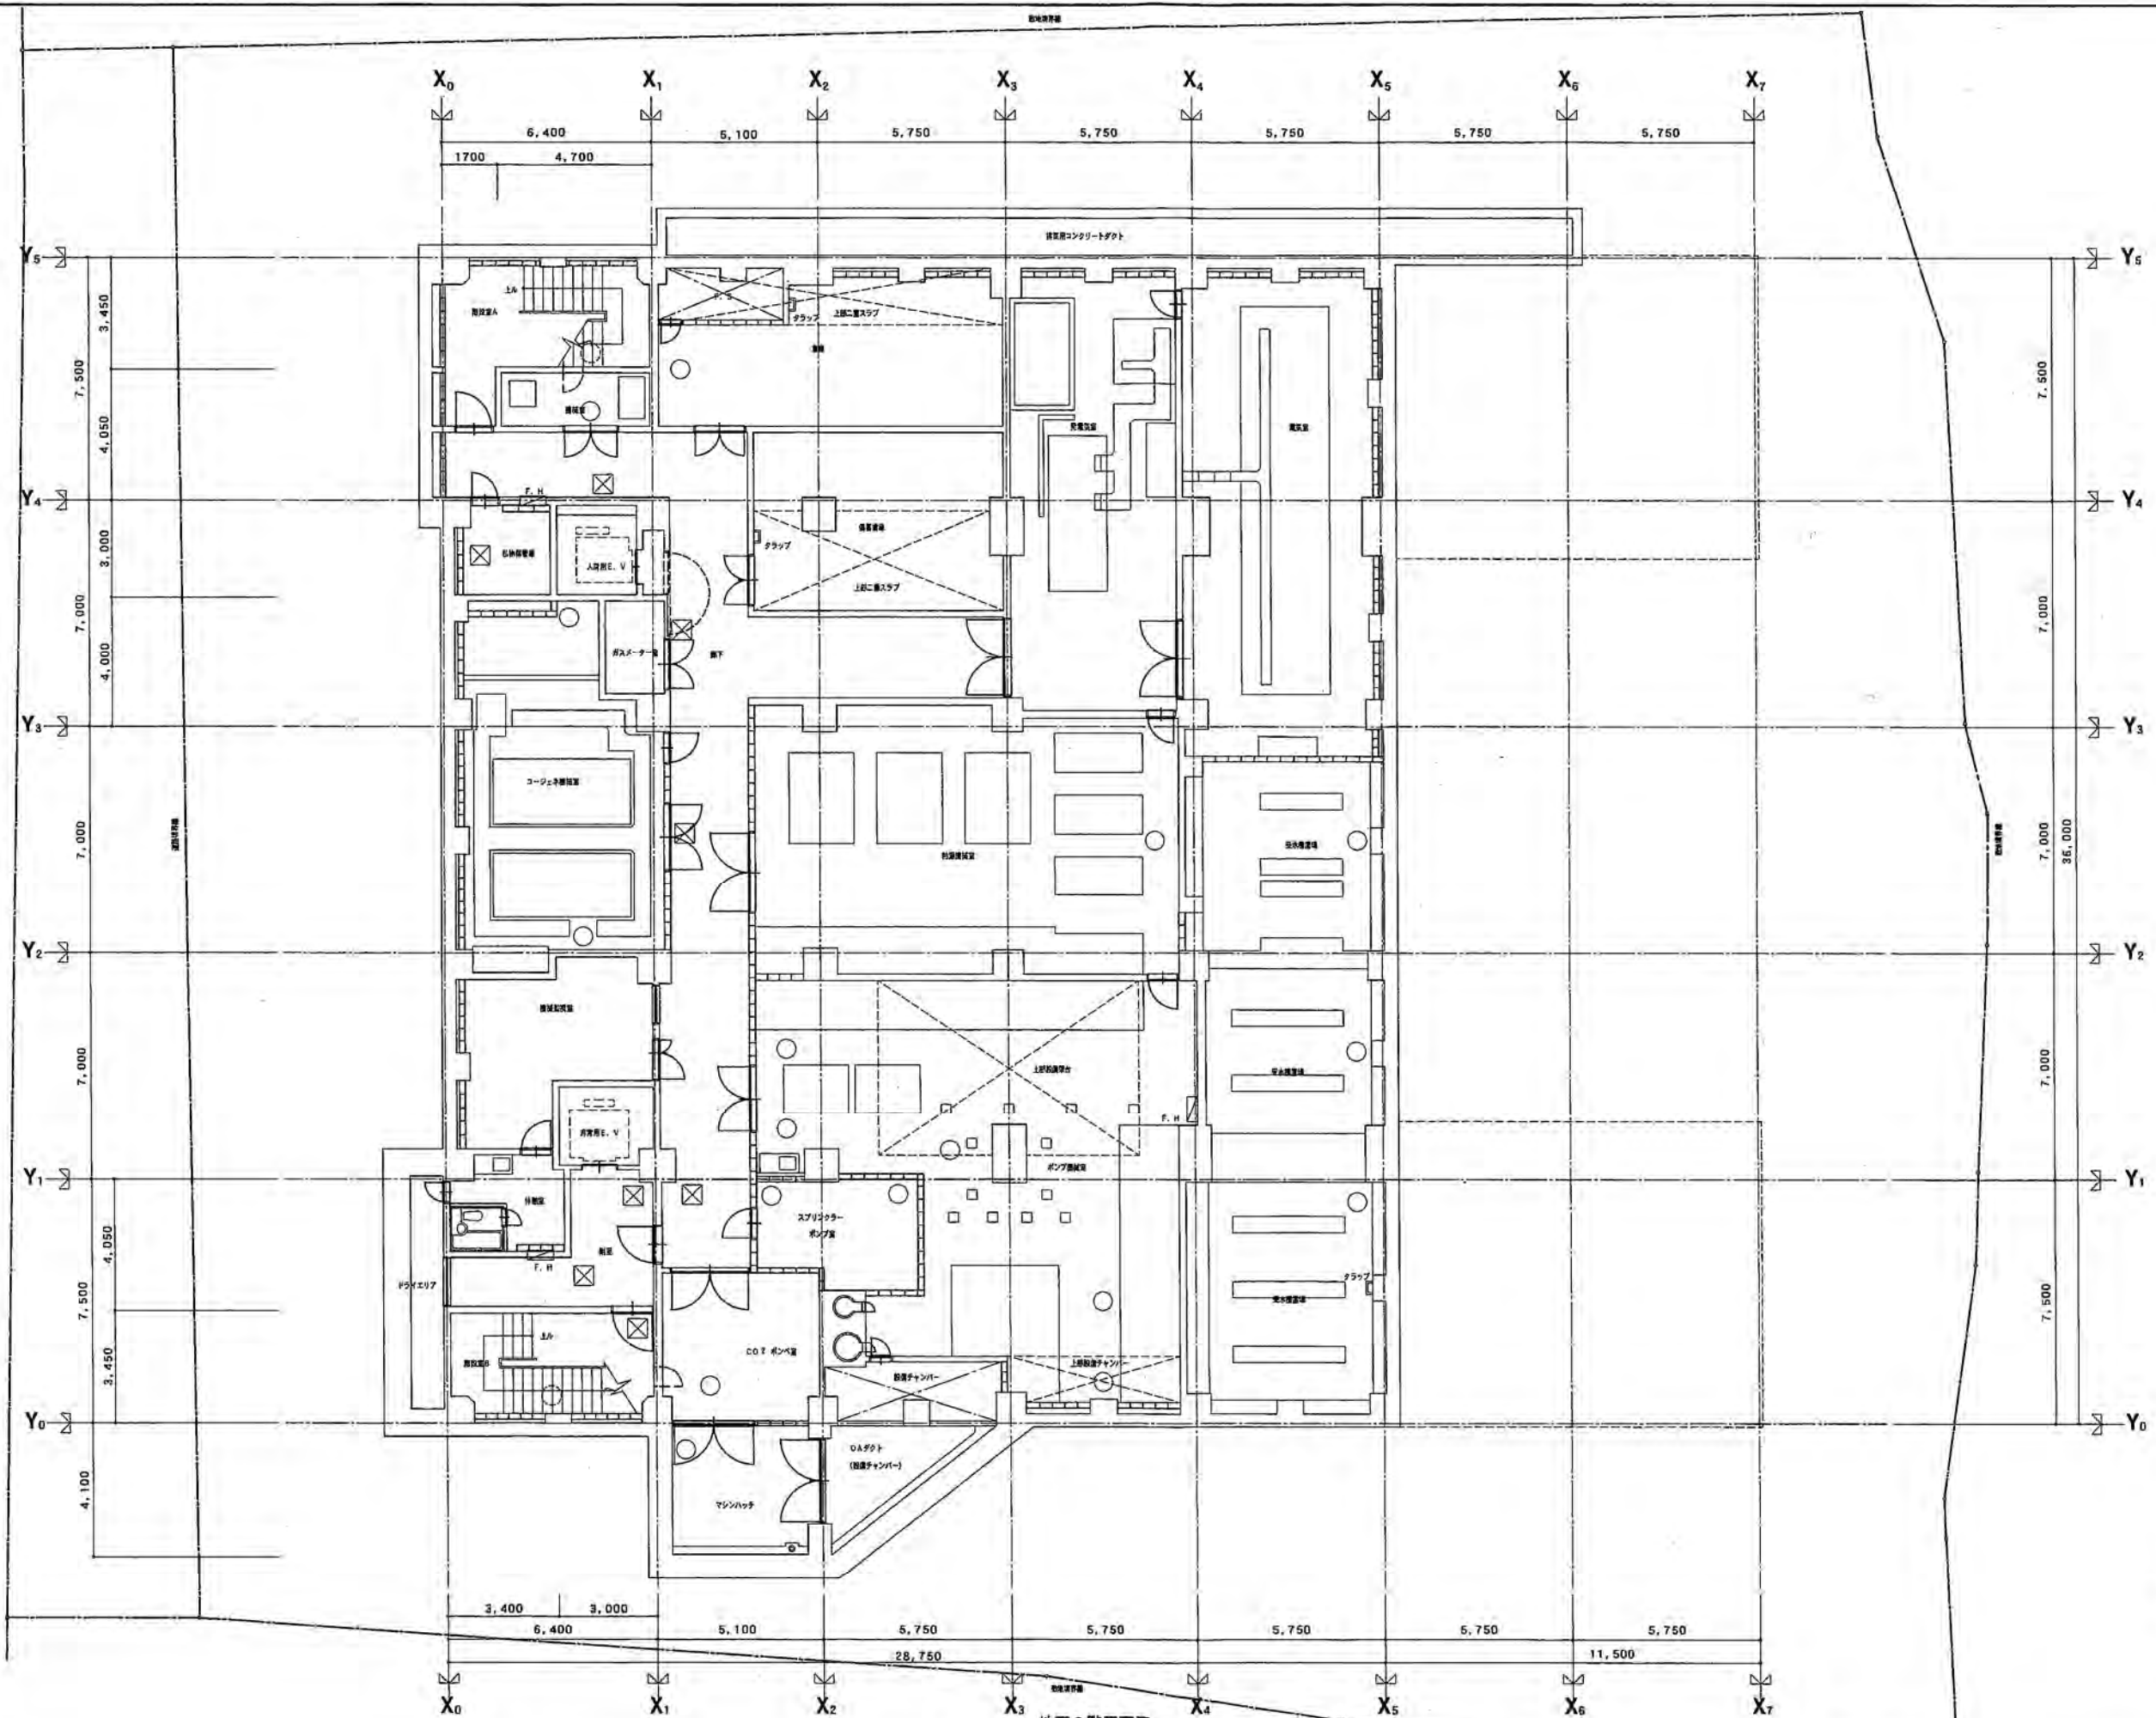


NOTE	株式会社 奥野建築設計事務所	1級建築士事務所 (No. 372)	検 図	担当主任 製図	DATE	TITLE	ITEMS	SCALE	NO.
	1級建築士 (No. 41920) 徳山長英				JOB	一番町総合公共施設新築工事	地下2階平面図	1/100	A - 16

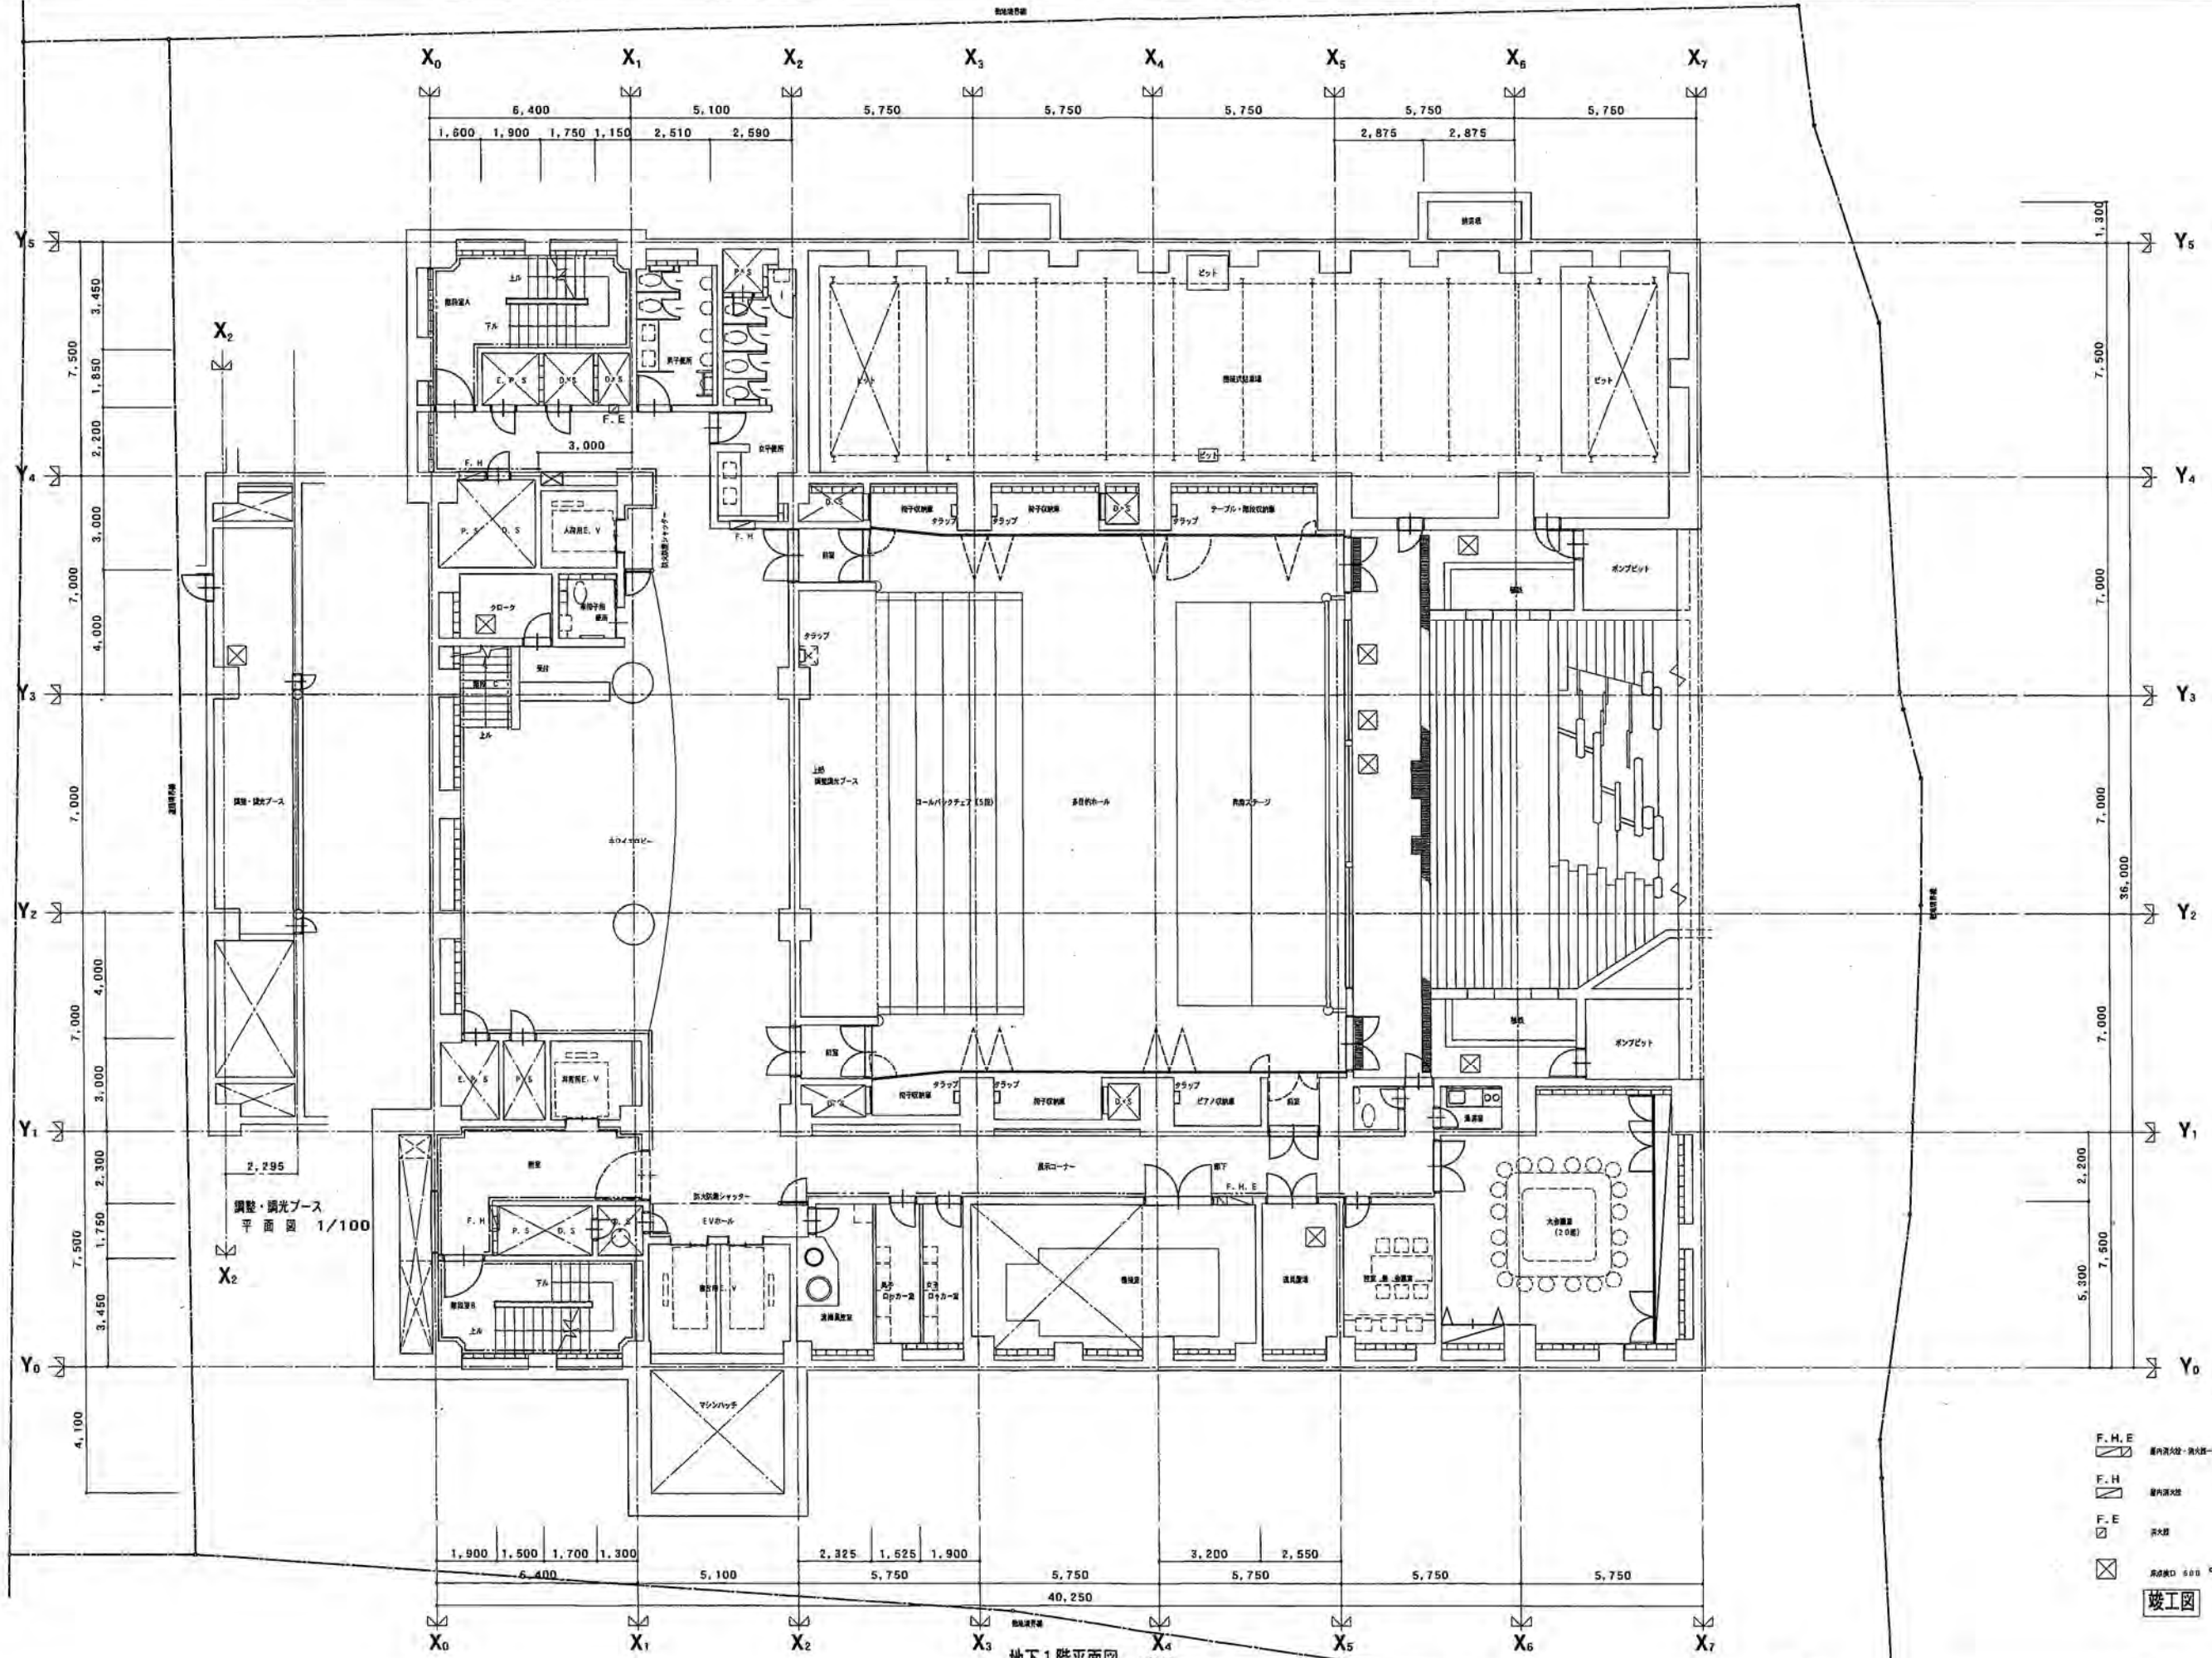

調整・調光ブース
平面図 1/100

- 竣工図


NOTE	株式会社 奥野建築設計事務所 1級建築士事務所 (No. 372)	検 図 担当主任・製図	DATE	TITLE	ITEMS	SCALE	NO.
	1級建築士 (No. 41920) 花山長英		JOB	一番町総合公共施設新築工事	地下1階平面図	1/100	A-17

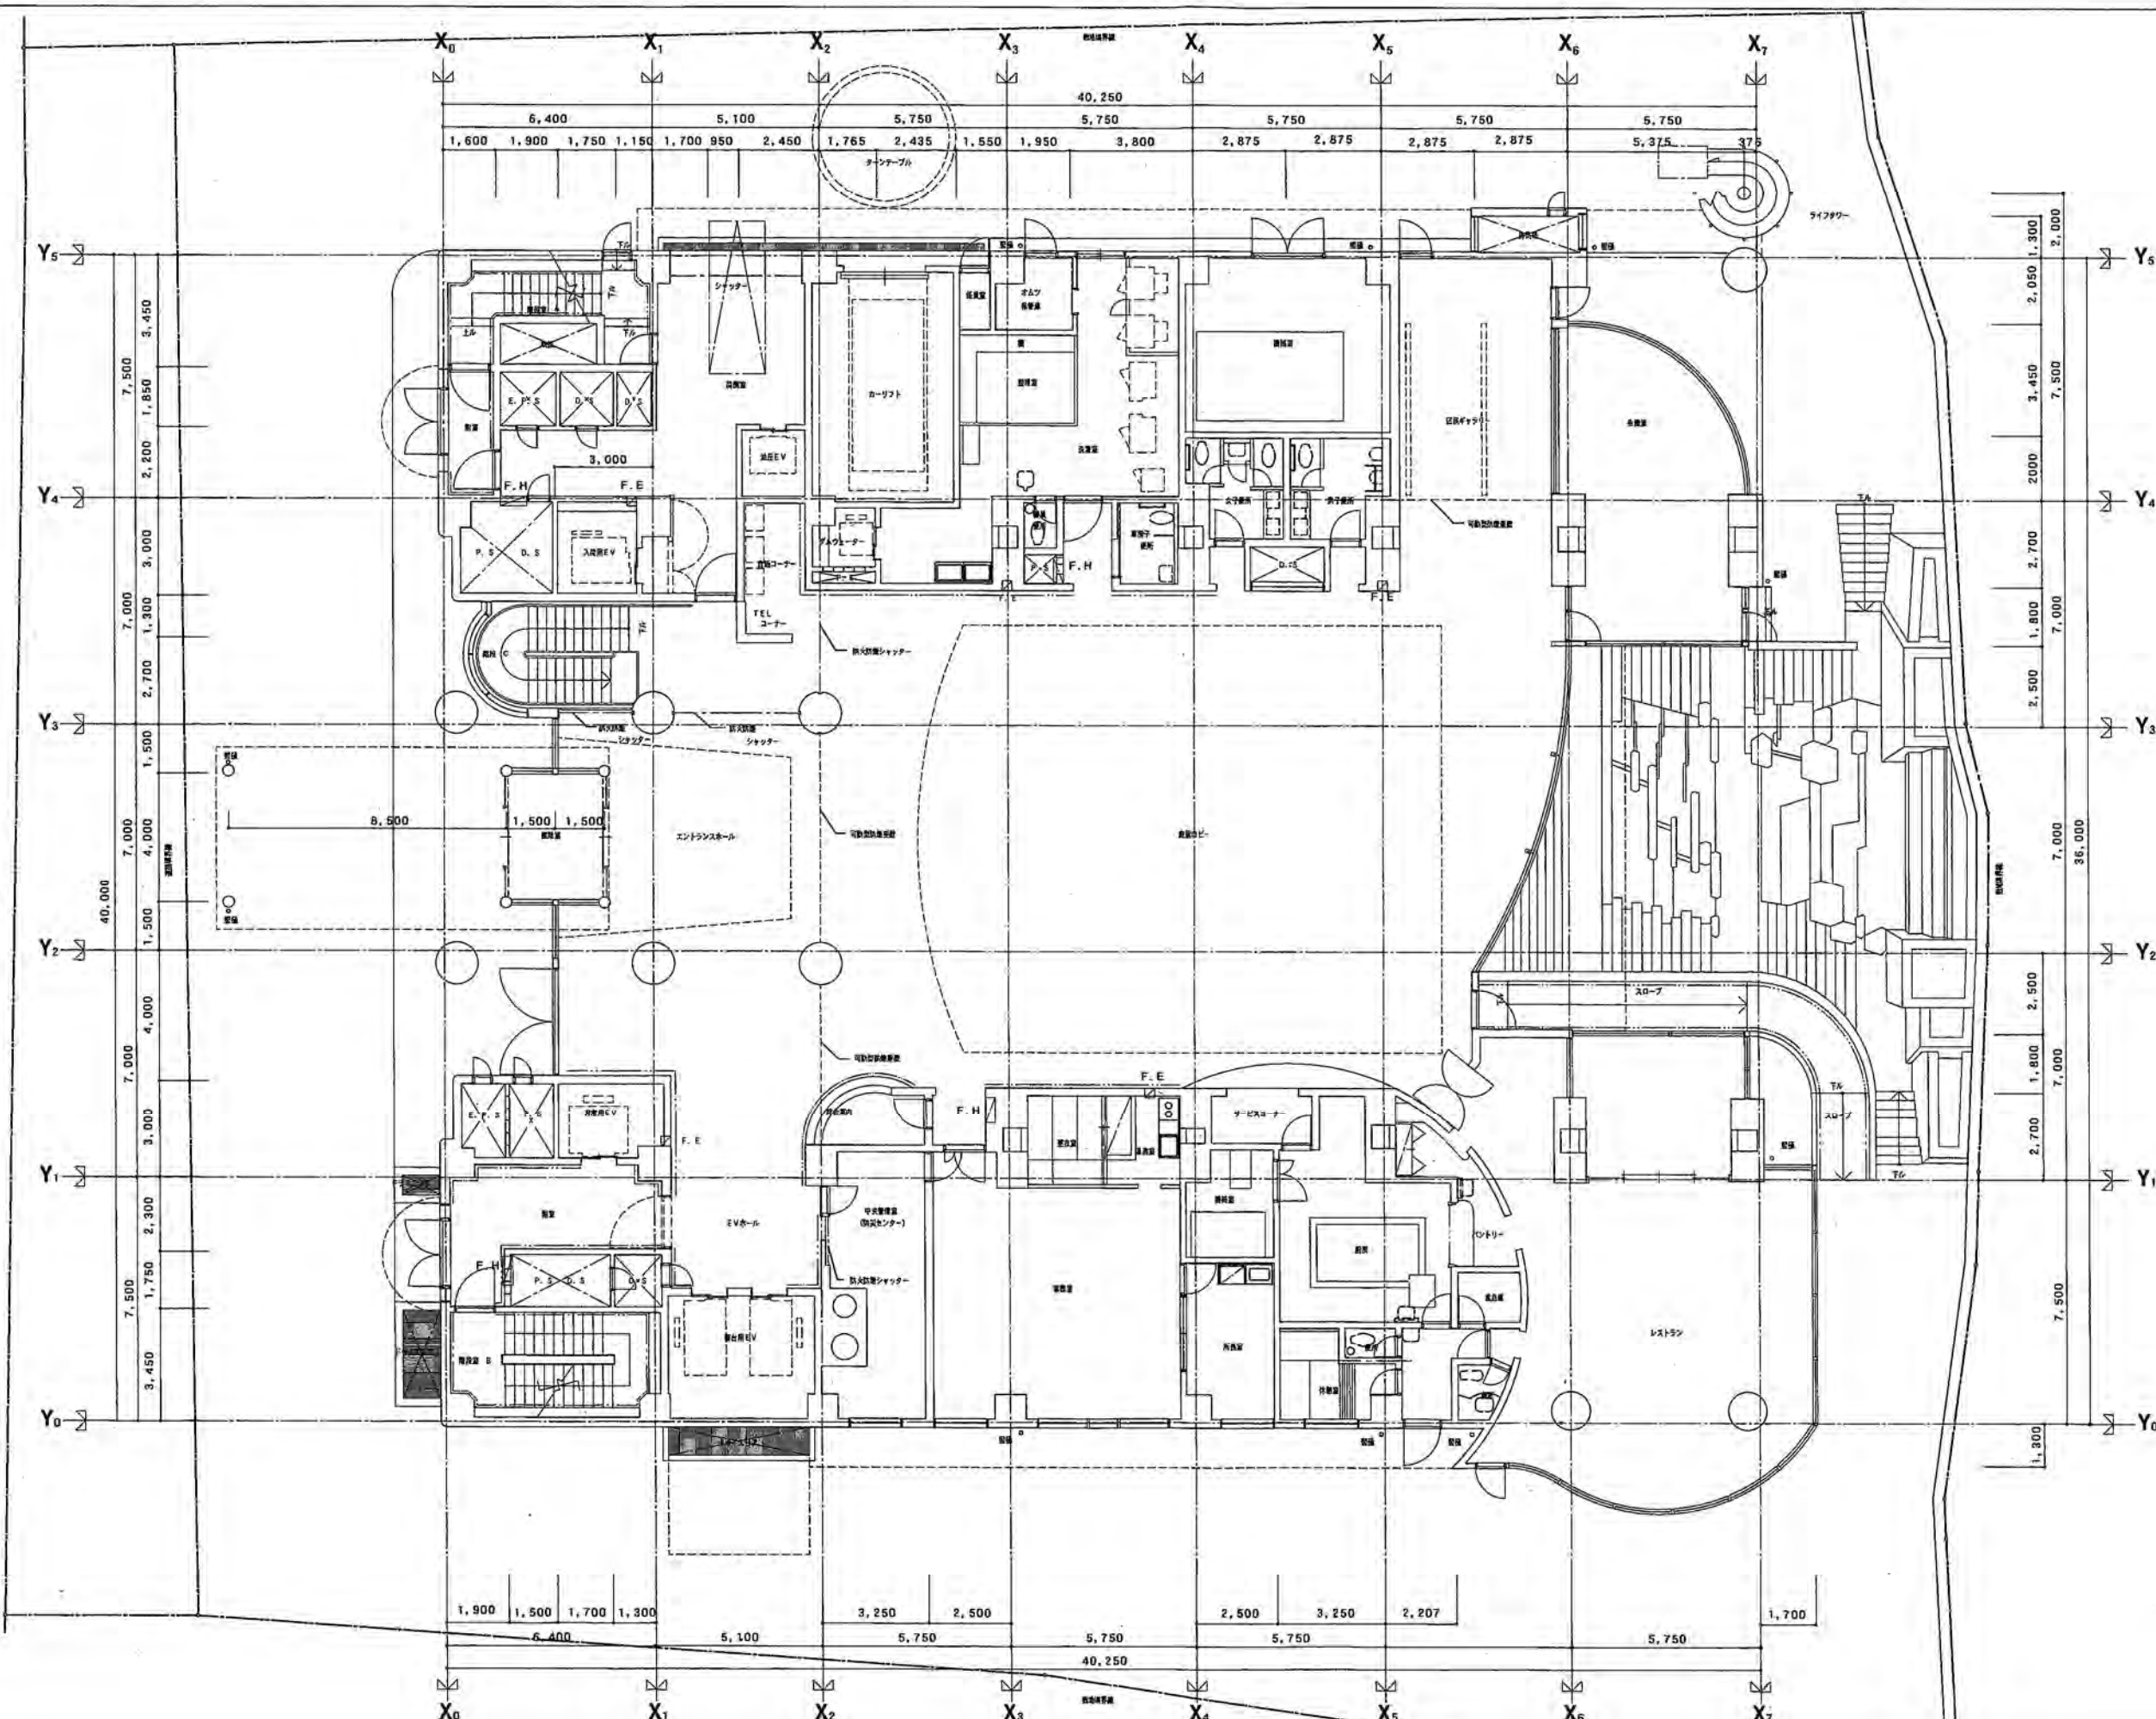

F.H
F.E

竣工図

NOTE	株式会社	奥野建築設計事務所	1級建築士事務所 (No. 372)	検 図	担当主任・製図	DATE	TITLE	ITEMS	SCALE	NO.
		1級建築士 (No. 41920) 徳山長英				JOB	一番町総合公共施設新築工事	1階平面図	1/100	A — 18

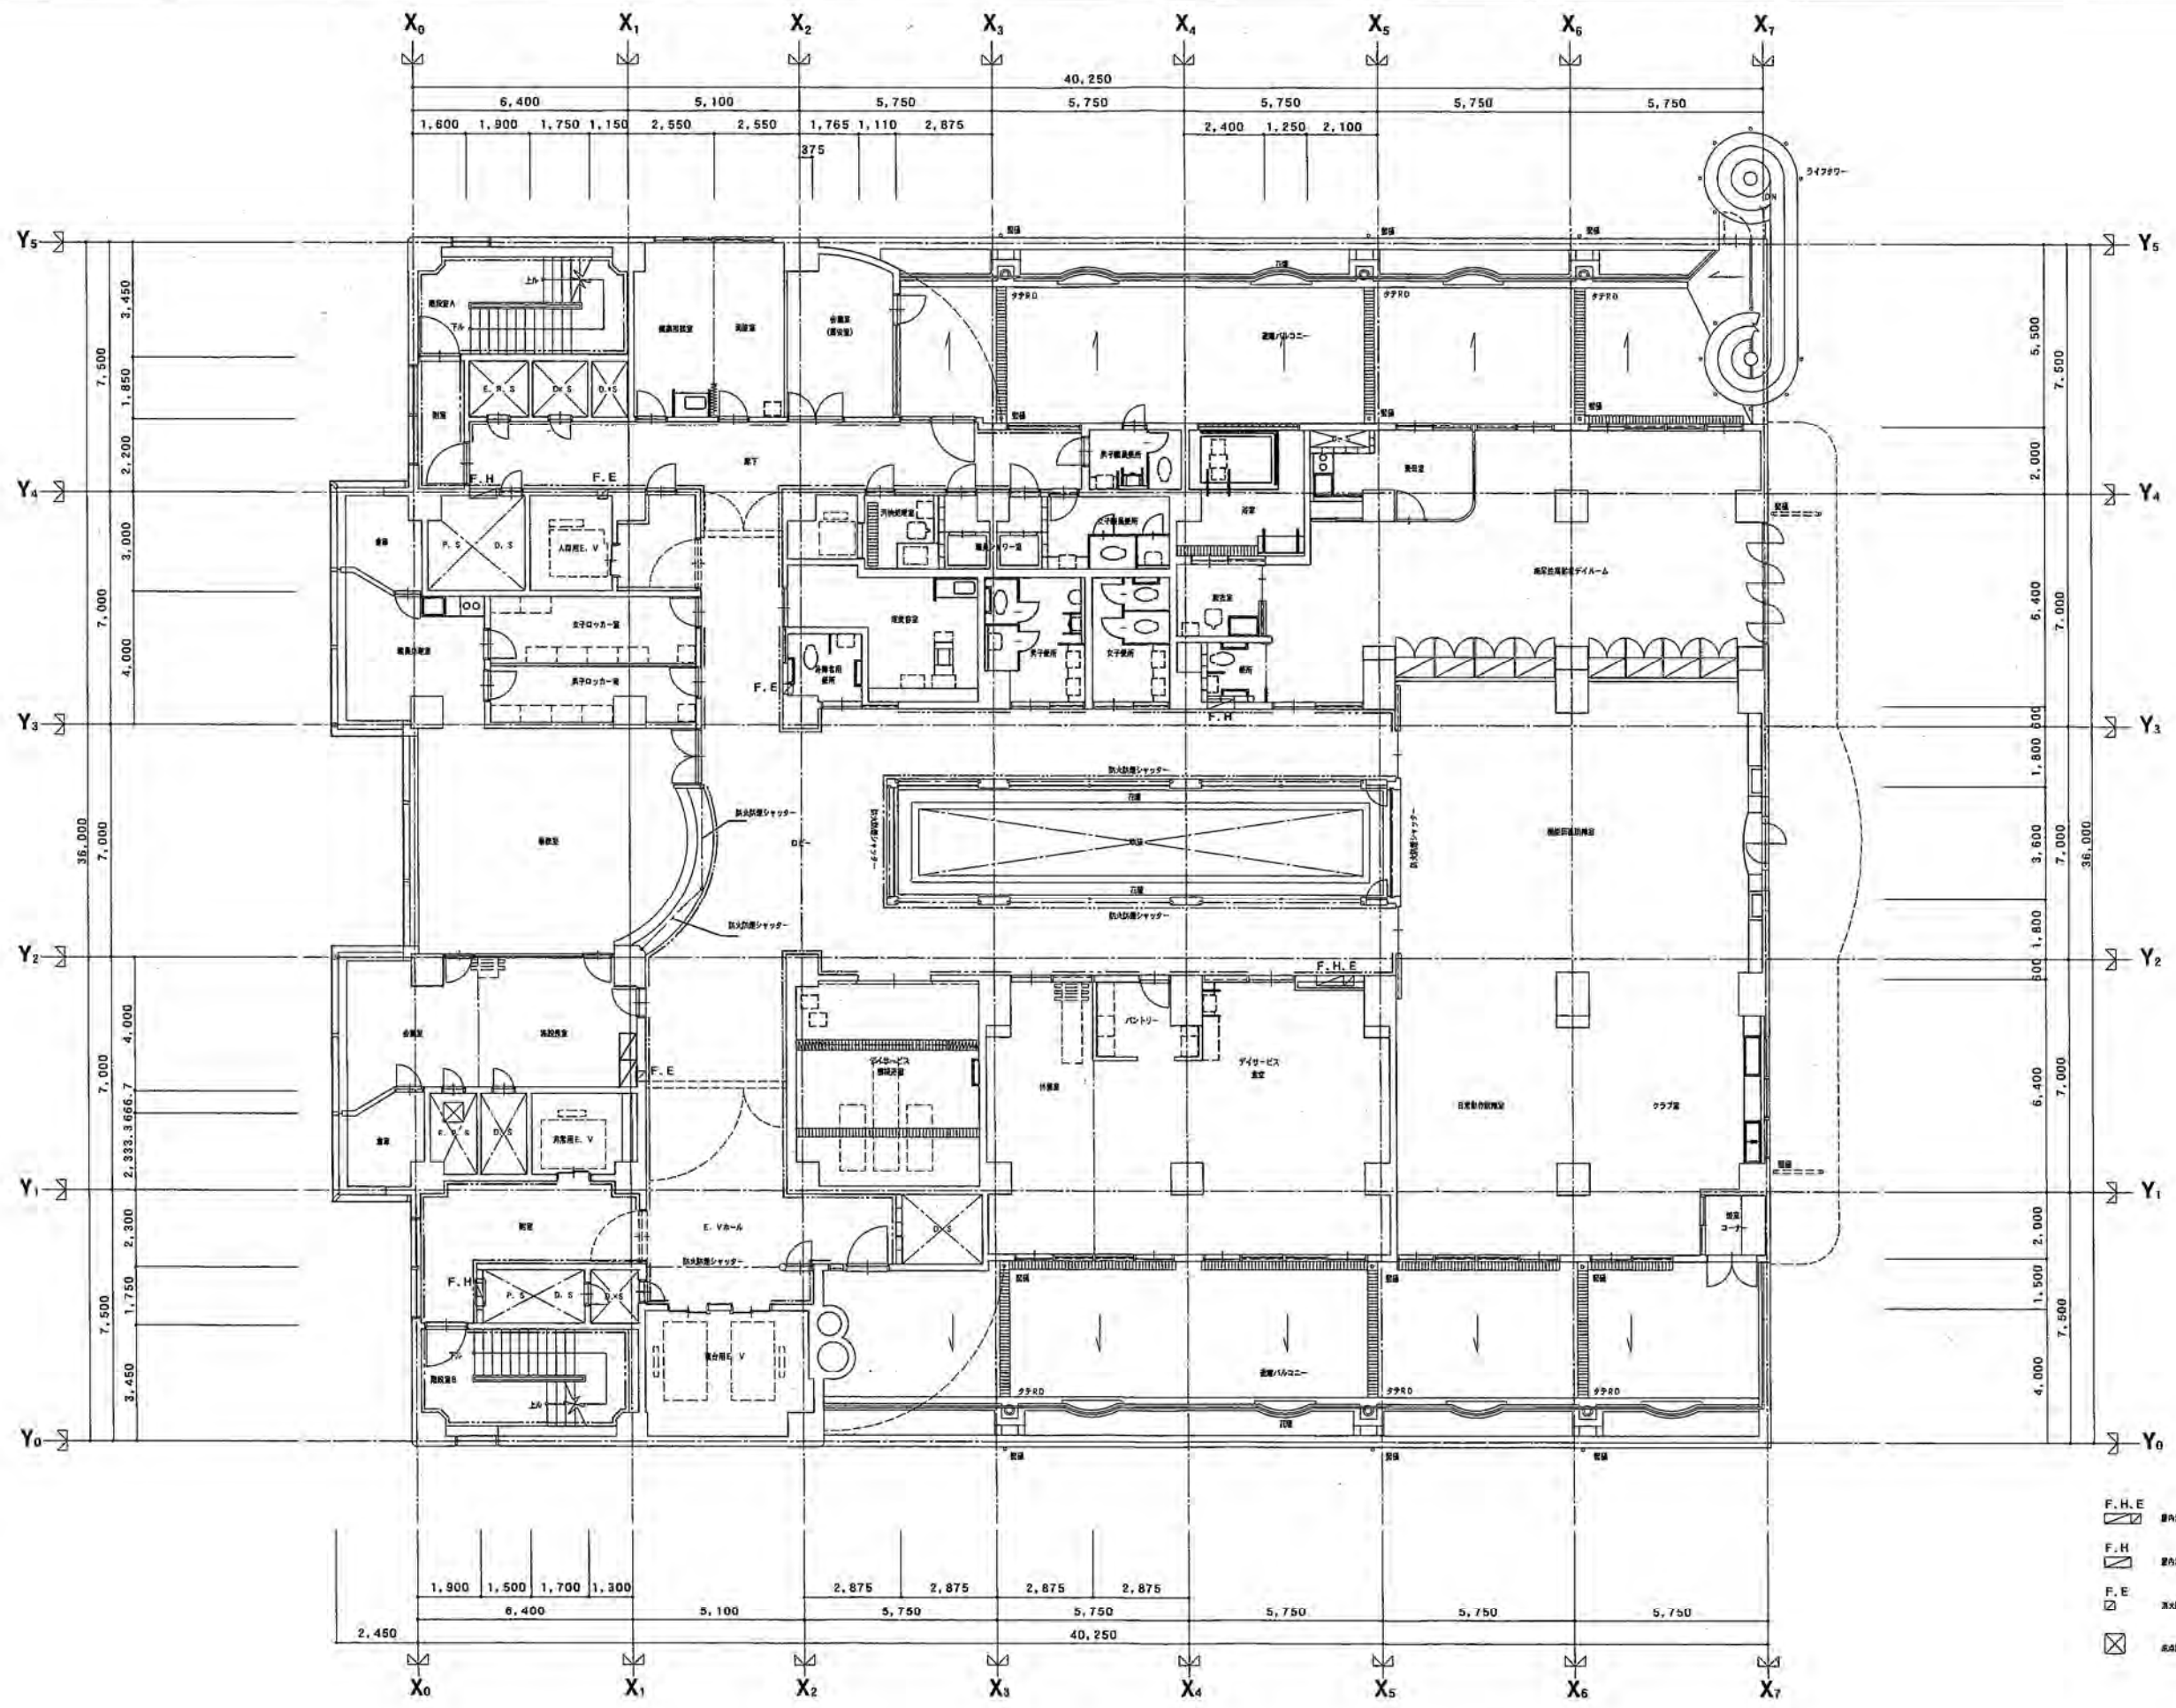



竣工図

3階平面図

1/100

NOTE	株式会社	1級建築士事務所 (No. 372)	検 図	担当主任・製図	DATE	TITLE	ITEMS	SCALE	NO.
	奥野建築設計事務所	1級建築士 (No. 41620) 徳山長英				一番町総合公共施設新築工事	3階平面図	1/100	A — 20

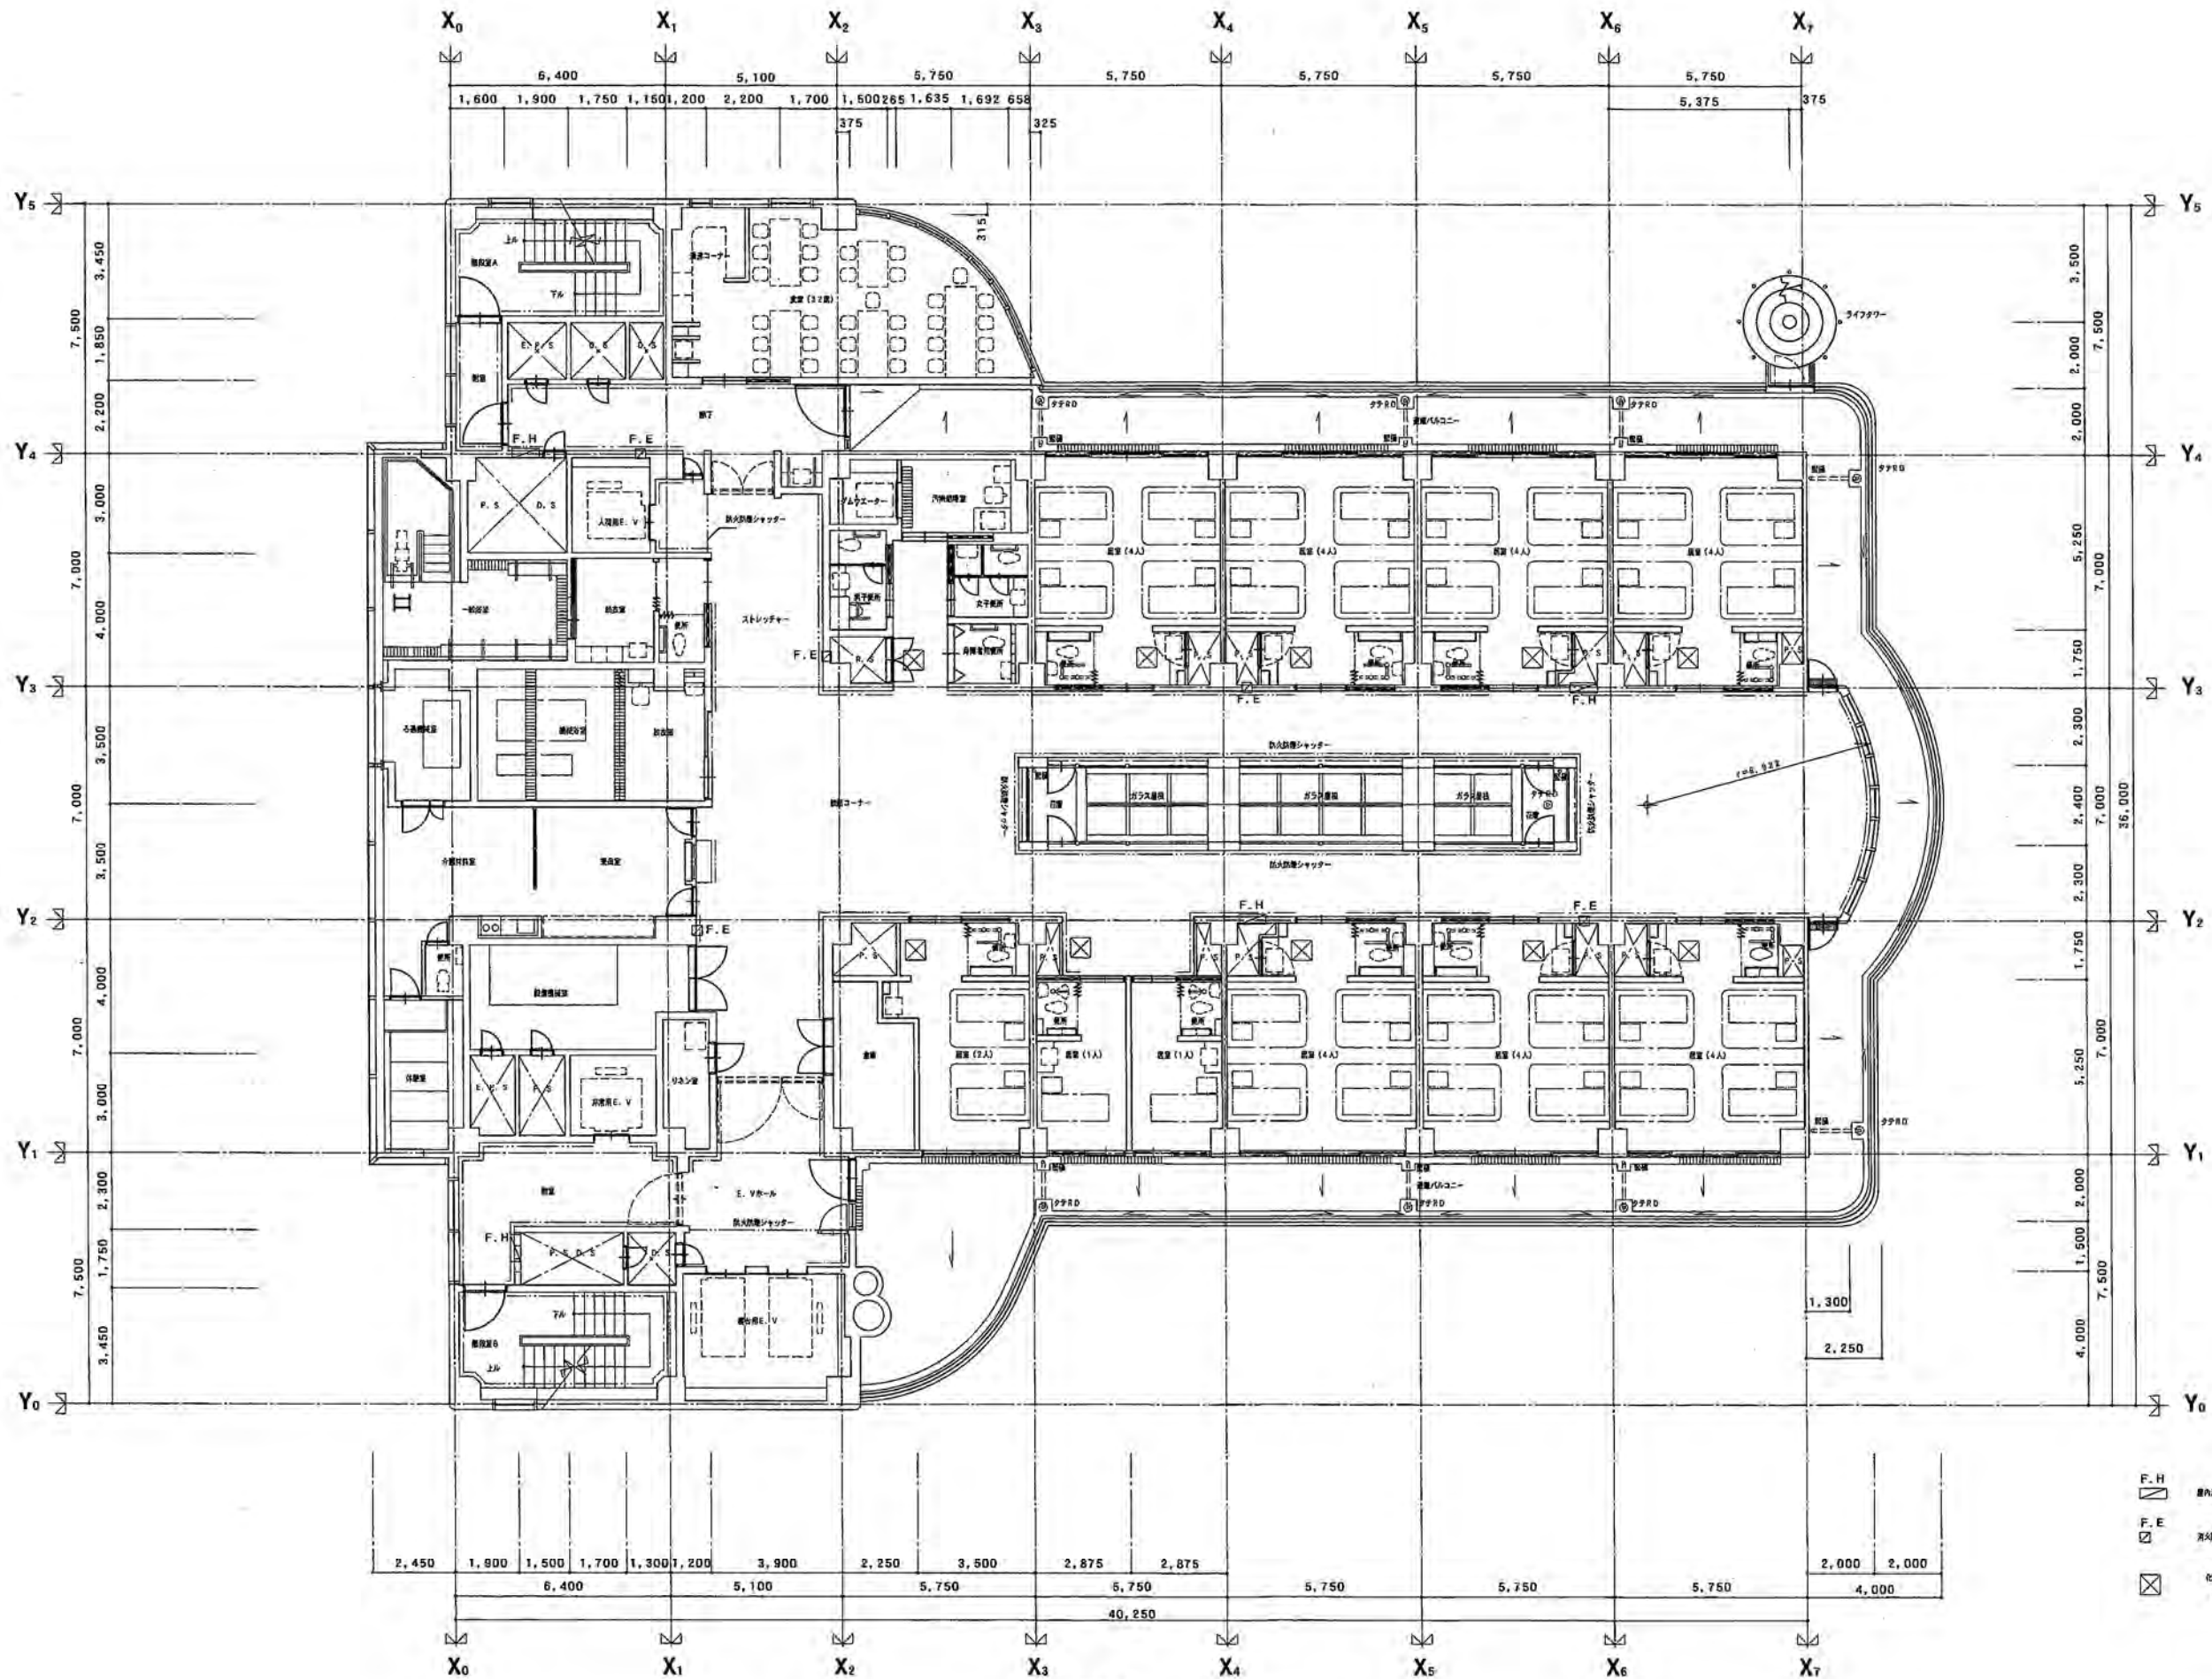


- F. H 消火栓

竣工図


4階平面図 1/100

NOTE	株式会社	奥野建築設計事務所	1級建築士事務所 (No. 372)	検 図	担当主任・製図	DATE	TITLE	ITEMS	SCALE	NO.
		1級建築士 (No. 41920) 徳山長英				JOB	一番町総合公共施設新築工事	4階平面図	1/100	A - 21

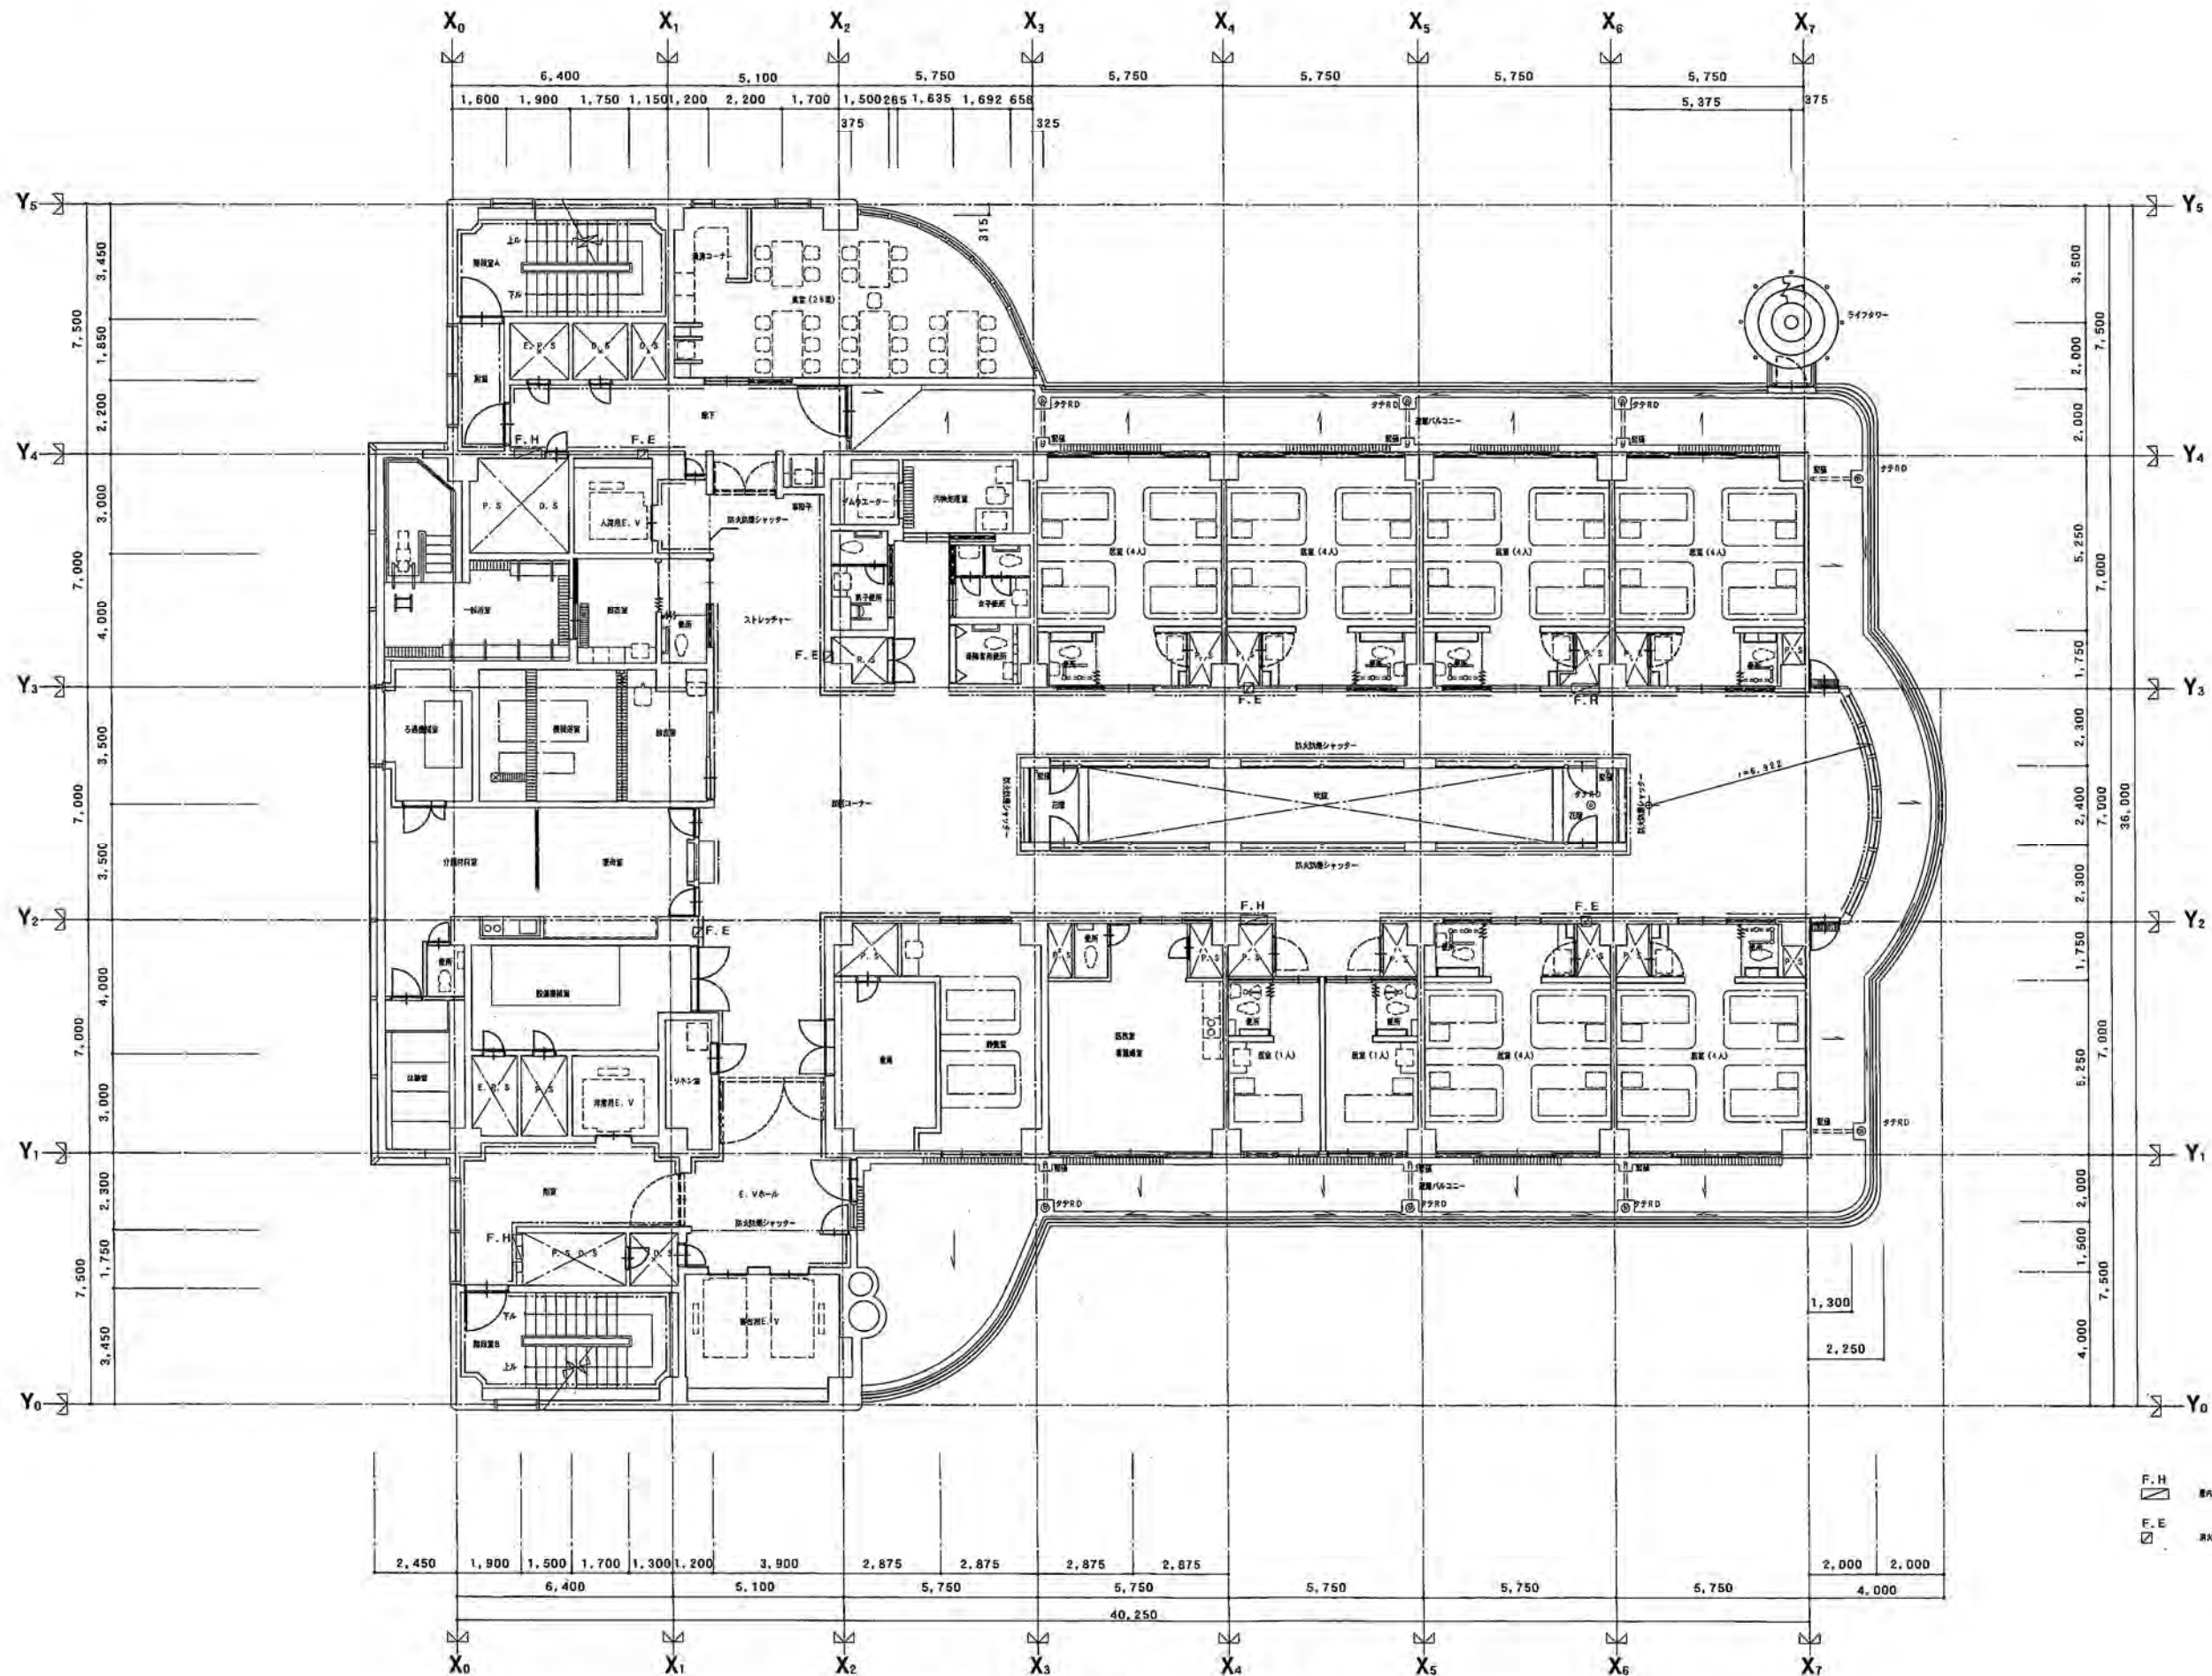

5階平面図 1/100

NOTE	株式会社 奥野建築設計事務所 1級建築士 (No. 41920) 徳山長英	1級建築士事務所 (No. 372)	検 図 担当主任・製図	DATE JOB	TITLE 一番町総合公共施設新築工事	ITEMS 5階平面図	SCALE 1/100	NO. A — 22
------	--	--------------------	-------------	-------------	------------------------	----------------	----------------	---------------

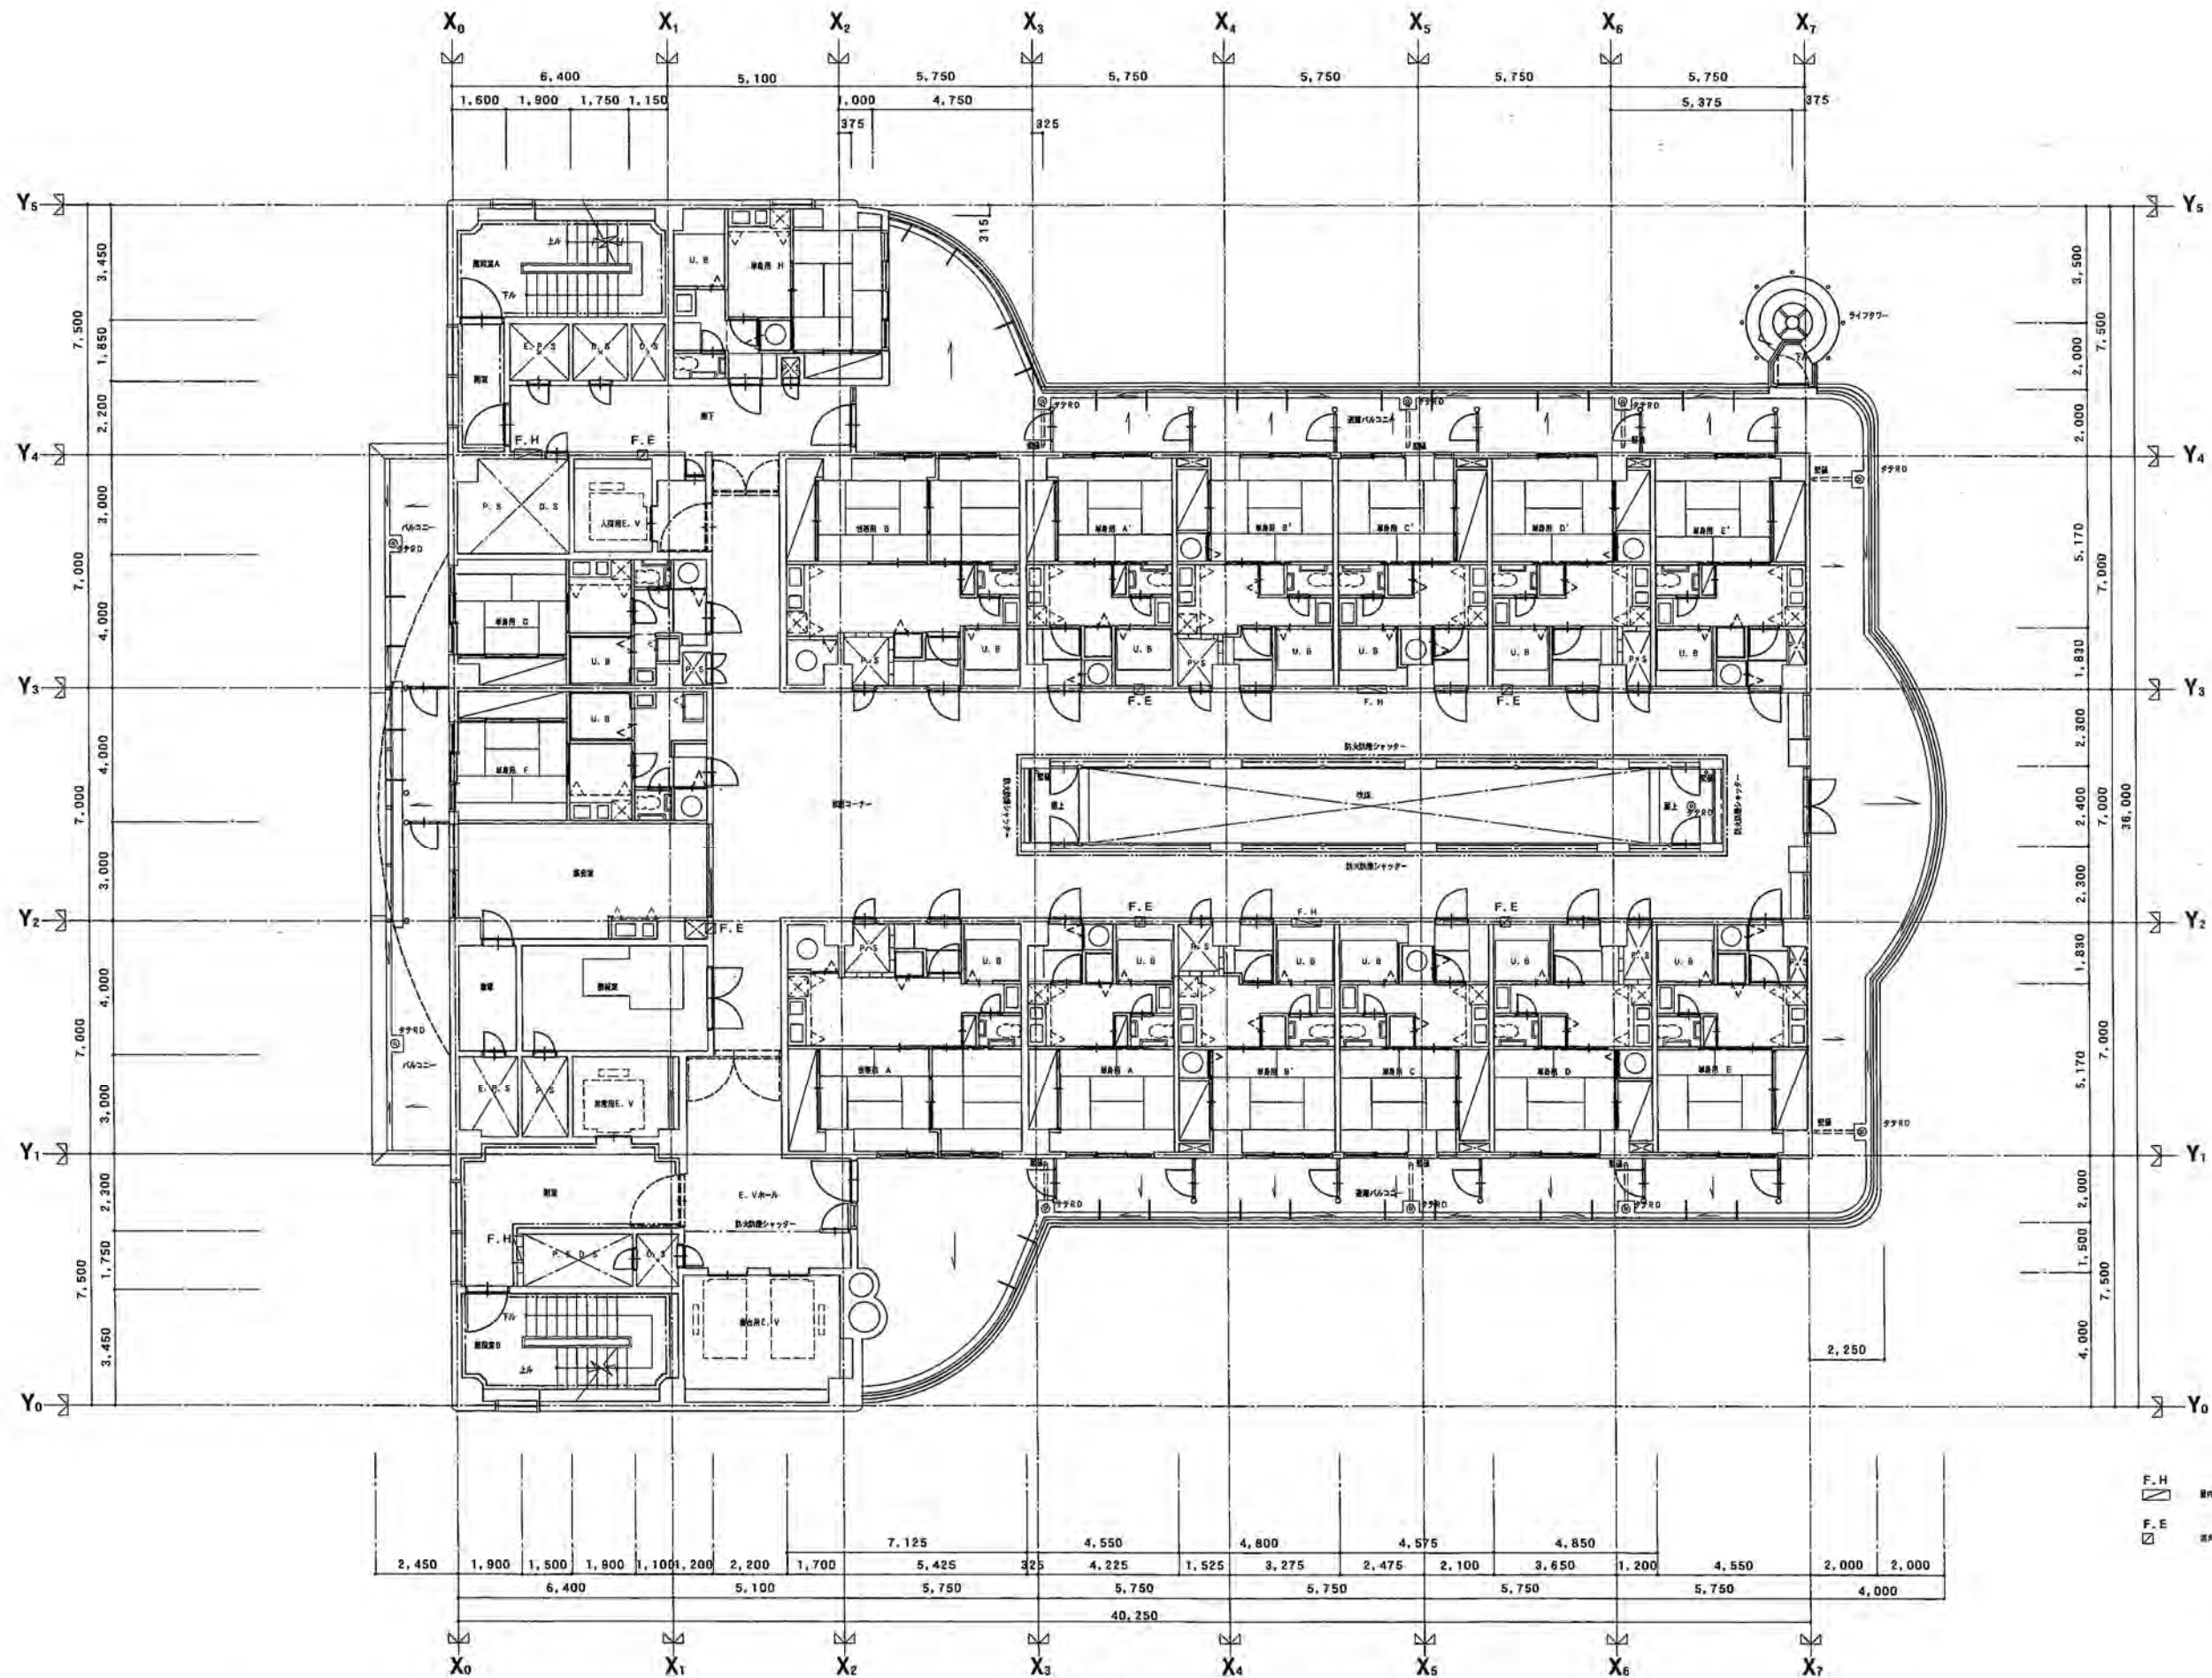

7階平面図 1/100

竣工図

NOTE	株式会社 奥野建築設計事務所 1級建築士事務所 (No. 372)	1級建築士事務所 (No. 41920) 花山長英	検 図 担当主任・製図	DATE JOB	TITLE 一番町総合公共施設新築工事	ITEMS 7階平面図	SCALE 1/100	NO. A — 24
------	--------------------------------------	---------------------------	-------------	-------------	------------------------	----------------	----------------	---------------

