

## 千代田区公共基準点成果表

(座標系 9) ~~〃~~

街区多角点 10A31:

|       |                             |       |                           |   |
|-------|-----------------------------|-------|---------------------------|---|
|       | ° ' "                       |       |                           | m |
| 緯度    | 35 40 47.4669 <del>〃</del>  | X     | - 35 516.442 <del>〃</del> |   |
| 経度    | 139 45 41.8885 <del>〃</del> | Y     | - 6 489.901 <del>〃</del>  |   |
|       |                             |       |                           | m |
| 真北方向角 | 0 02 30.5 <del>〃</del>      | H     | 2.824 <del>〃</del>        |   |
|       |                             | ジオイド高 | 36.617 <del>〃</del>       |   |


| 視準点の名称  | 平均方向角                    | 距離                       |       | 備考  |
|---|--------------------------|--------------------------|-------|---|
|   |                          | 縮尺                       | 係数    |   |
|   |                          | 0.999901 <del>〃</del>    |       |   |
| 504 :   | 112 07 17.1 <del>〃</del> | m<br>96.257 <del>〃</del> |       |   |
| 505 :   | 196 03 06.0 <del>〃</del> | 317.771 <del>〃</del>     |       |   |
| 埋標型式  | 地上 :                     | 標識番号                     | 金属標 : |   |
| 改算による座標変換 :                                       |                          |                          |       | 平成17年度 新設 :<br>平成21年度 改測 :<br>平成24年度 改算 : |
| 「この測量成果は、国土地理院長の助言を受けて得たものである (助言番号) 平24関公第718号」; |                          |                          |       |   |

# 街区多角点の記

調製 平成25年 3月20日

|           |  |           |               |
|-----------|--|-----------|---------------|
| 点 名       | 10A31                                      | 基準点コード    | KG21310110A31 |
| 地 区 名     | 東京都千代田区                                    | 観 測 年 月 日 | 平成25年 3月 1日   |
| 作 業 機 関 名 | 昭和株式会社                                     | 作 業 責 任 者 | 大平 衛          |
| 所 在 地     | 千代田区丸の内二丁目2番1地先 (一般国道1号)                   |           |               |
| 管 理 者     | 千代田区まちづくり推進部まちづくり総務課財産管理係 TEL 03-5211-4234 |           |               |
| 標 識 種 類   | 金属標  | 現 況 地 目   | 公衆用道路         |
| 備 考       | 平成25年 3月 改測                                |           |               |

## 要 図

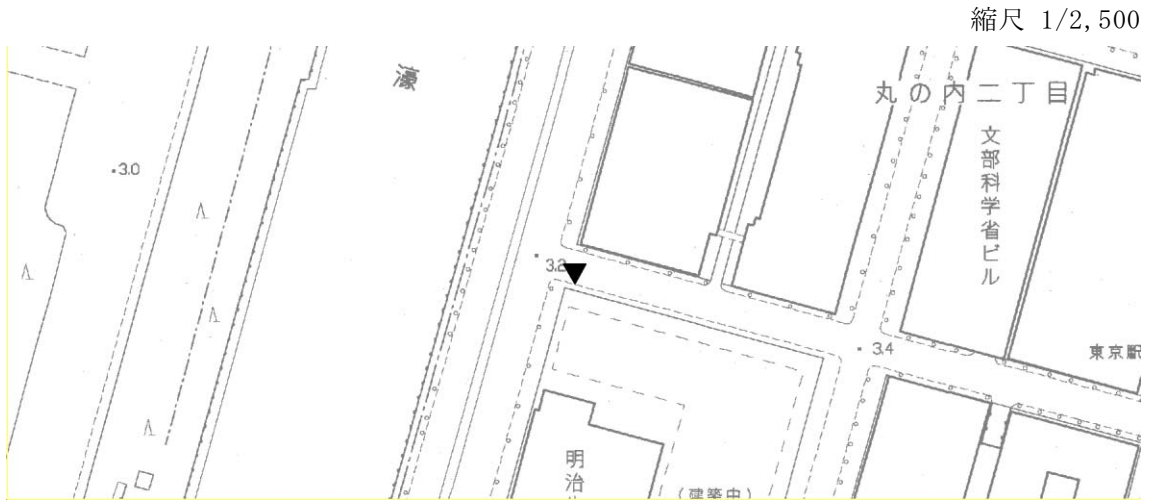

## 現 況 写 真

### 近 景



### 遠 景

