

千代田区公共基準点成果表

(座標系 9) ~~〃~~

街区多角点 10A33 ~~、~~

	° ' "				
緯度	35 41 37.2292 〃	X	-	m	33 981.288 〃
経度	139 44 25.2032 〃	Y	-		8 416.609 〃
真北方向角	0 03 15.3 〃	H		m	21.075 〃
		ジオイド高			36.793 〃

視準点の名称	平均方向角	距離		備考
		縮尺係数	係数	
	° ' "	0.999901 〃		
1A071 、	160 00 52.1 〃	m	151.813 〃	
1A070 、	341 10 09.9 〃		116.473 〃	
埋標型式	地上 、	標識番号	金属標 、	
改算による座標変換 、				平成17年度 新設 、 平成24年度 改算 、
「この測量成果は、国土地理院長の助言を受けて得たものである (助言番号) 平24関公第718号」 、				


街区多角点の記

調製 平成25年 3月20日

点 名	10A33	基準点コード	KG21310110A33
地 区 名	東京都千代田区	観測年月日	平成17年12月 3日
作業機関名	昭和株式会社	作業責任者	大平 衛
所在地	千代田区九段北四丁目3番32地先（特別区道千第258号）		
管 理 者	千代田区まちづくり推進部まちづくり総務課財産管理係 TEL 03-5211-4234		
標 識 種 類	金属標	現況地目	公衆用道路
備 考			

要 図

縮尺 1/2,500

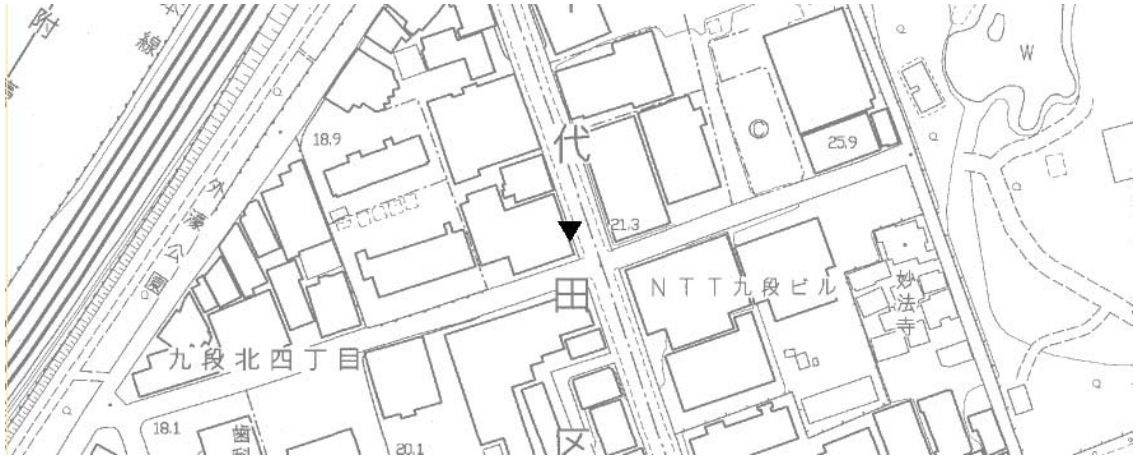

現 況 写 真

近 景



遠 景

