

## 千代田区公共基準点成果表

(座標系 9) ~~≡~~

街区多角点 10A44 :

	° ' "			m
緯度	35 40 54.4617 <del>≡</del>		X	- 35 299.184 <del>≡</del>
経度	139 44 21.8001 <del>≡</del>		Y	- 8 503.423 <del>≡</del>
	° ' "			m
真北方向角	0 03 17.3 <del>≡</del>		H	23.911 <del>≡</del>
			ジオイド高	36.714 <del>≡</del>

視準点の名称	平均方向角	距離		備考
		縮尺係数	係数	
		0.999901 <del>≡</del>		
1A097 :	0 09 37.3 <del>≡</del>	100.917 <del>≡</del>		
1A098 :	171 21 57.0 <del>≡</del>	240.496 <del>≡</del>		
埋標型式	地上 :		標識番号	金属標 :
				平成17年度 新設 : 平成24年度 復旧 :
「この測量成果は、国土地理院長の助言を受けて得たものである (助言番号) 平24関公第718号」:				

# 街区多角点の記


調製 平成25年 3月20日

点 名	10A44	基準点コード	KG21310110A44
地 区 名	東京都千代田区	観 測 年 月 日	平成25年 3月11日
作 業 機 関 名	昭和株式会社	作 業 責 任 者	大平 衛
所 在 地	千代田区平河町二丁目4番13地先（特別区道千第188号）		
管 理 者	千代田区まちづくり推進部まちづくり総務課財産管理係 TEL 03-5211-4234		
標 識 種 類	金属標	現 況 地 目	公衆用道路
備 考	平成25年 3月 復旧		

## 要 図



縮尺 1/2,500

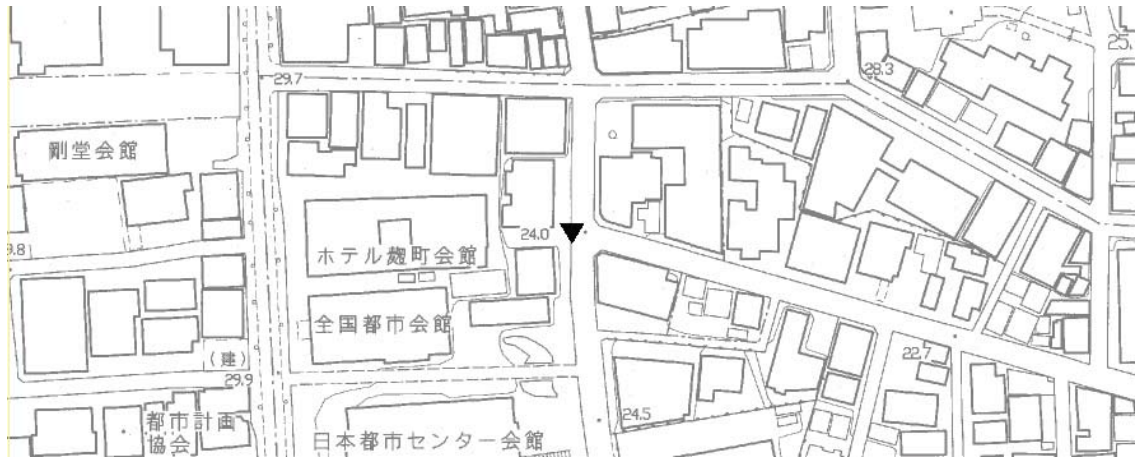

## 現 況 写 真

### 近 景



### 遠 景

