

千代田区公共基準点成果表

(座標系 9) ~~〃~~

街区多角点 10A66 ~~〃~~

	° ' "			m
緯 度	35 40 22.6438 〃		X	- 36 281.157 〃
経 度	139 45 27.9061 〃		Y	- 6 842.060 〃
	° ' "			m
真北方向角	0 02 38.7 〃		H	2.047 〃
			ジオイド高	36.585 〃

視準点の名称	平均方向角	距 離		備 考
		縮 尺 係 数	0.999901 〃	
508 〃	39 09 59.5 〃		m 142.076 〃	
509 〃	207 16 53.7 〃		205.659 〃	
埋標型式	地上 〃		標識番号	金属標 〃
改算による座標変換 〃			平成17年度 新設 〃	
			平成21年度 改測 〃	
			平成24年度 改算 〃	
「この測量成果は、国土地理院長の助言を受けて得たものである (助言番号) 平24関公第718号」 〃				

街区多角点の記


調製 平成25年 3月20日

点 名	10A66	基準点コード	KG21310110A66
地 区 名	東京都千代田区	観 測 年 月 日	平成22年 2月12日
作 業 機 関 名	昭和株式会社	作 業 責 任 者	大平 衛
所 在 地	千代田区内幸町一丁目1番1地先 (都道409号線)		
管 理 者	千代田区まちづくり推進部まちづくり総務課財産管理係 TEL 03-5211-4234		
標 識 種 類	金属標	現 況 地 目	公衆用道路
備 考			

要 図



縮尺 1/2,500

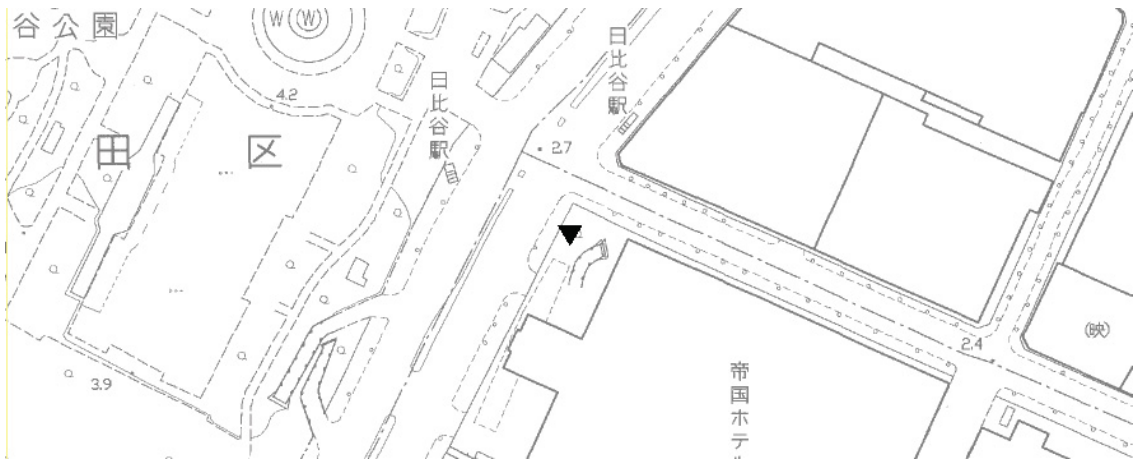

現 況 写 真

近 景



遠 景

