

## 千代田区公共基準点成果表

(座標系 9) ~~≡~~

3級基準点 NO. 135 ~~≡~~

	° ' "				
緯度	35 42 09.0171 <del>≡</del>	X	m	- 33 002.308 <del>≡</del>	
経度	139 44 53.1623 <del>≡</del>	Y	- 7 712.883 <del>≡</del>		
	° ' "		m		
真北方向角	0 02 59.1 <del>≡</del>	H	4.102 <del>≡</del>		
		ジオイド高	36.826 <del>≡</del>		


視準点の名称	平均方向角	距離		備考
		縮尺係数	離	
	° ' "	0.999901 <del>≡</del>		
NO. 136 <del>≡</del>	92 01 37.6 <del>≡</del>		m 229.236 <del>≡</del>	
11233-1 <del>≡</del>	198 56 10.9 <del>≡</del>		75.148 <del>≡</del>	
埋標型式	地上 <del>≡</del>	標識番号	金属標 <del>≡</del>	

平成13年度 新設 ~~≡~~  
平成24年度 改測 ~~≡~~

「この測量成果は、国土地理院長の助言を受けて得たものである (助言番号) 平24関公第718号」 ~~≡~~

# 千代田区公共基準点（3級）点の記

点名	NO. 135		図名	千代田区1/6, 000	
所在地	千代田区飯田橋三丁目10番地先				
所有者	千代田区				
管理者	千代田区まちづくり推進部まちづくり総務課財産管理係 TEL 03-5211-4234				
設置法	地上		標識の種類	金属標	
埋標年月日	平成13年11月1日		観測年月日	平成25年3月15日	
備考	平成13年度 新設 平成24年度 改測				

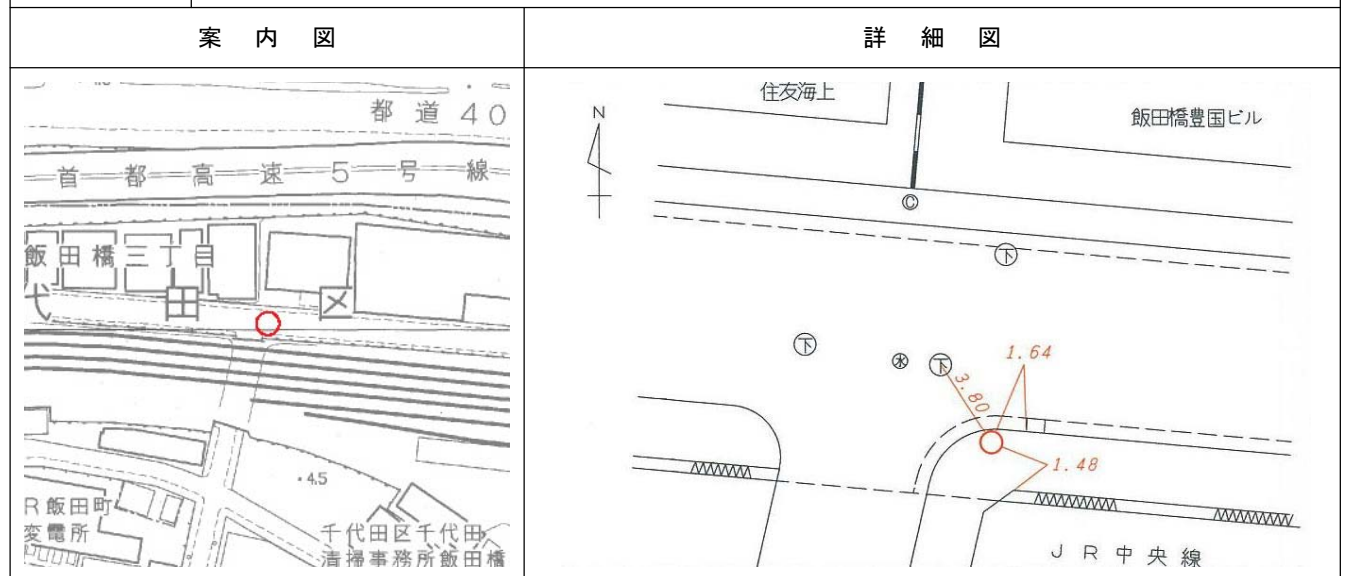

写真

