

千代田区公共基準点成果表

(座標系 9) ~~〃~~

3級基準点 NO. 136 ~~;~~

	° ' "				
緯度	35 42 08.7603 〃	X	m	-	33 010.416 〃
経度	139 45 02.2755 〃	Y	-	7 483.813 〃	
真北方向角	° ' "	H	m		4.747 〃
	0 02 53.7 〃	ジオイド高			36.817 〃


視準点の名称	平均方向角	距離		備考
		縮尺係数	離	
	° ' "	0.999901 〃		
727 ;	94 13 41.0 〃		m 51.124 〃	
NO. 137 ;	99 16 56.9 〃		107.027 〃	
NO. 135 ;	272 01 37.6 〃		229.236 〃	
埋標型式	地上 ;	標識番号	金属標 ;	

平成13年度 新設 ~~;~~
平成24年度 改測 ~~;~~

「この測量成果は、国土地理院長の助言を受けて得たものである (助言番号) 平24関公第718号」~~;~~

千代田区公共基準点（3級）点の記

点名	NO. 136			図名	千代田区1/6, 000
所在地	千代田区飯田橋三丁目11番地先				
所有者	千代田区				
管理者	千代田区まちづくり推進部まちづくり総務課財産管理係 TEL 03-5211-4234				
設置法	地上		標識の種類	金属標	
埋標年月日	平成13年11月1日		観測年月日	平成25年3月15日	
備考	平成13年度 新設 平成24年度 改測				

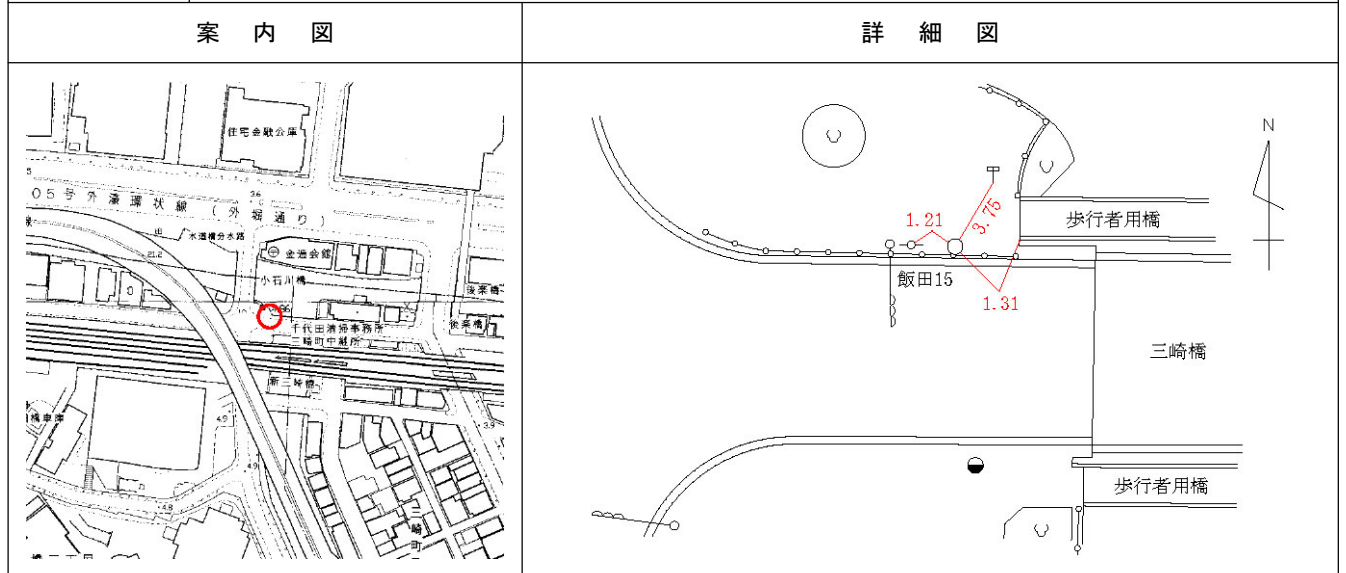

写真

