

千代田区公共基準点成果表

(座標系 9) ~~〃~~

3級基準点 NO. 151 ~~、~~

	° ' "			m
緯度	35 41 57.4941 〃		X	- 33 357.385 〃
経度	139 44 51.7228 〃		Y	- 7 749.376 〃
	° ' "			m
真北方向角	0 02 59.9 〃		H	7.494 〃
			ジオイド高	36.805 〃

視準点の名称	平均方向角	距離		備考
		縮尺係数	係数	
		0.999901 〃		
807 、	108 25 27.9 〃		m 75.190 〃	
721 、	286 14 10.4 〃		95.047 〃	
埋標型式	地上 、		標識番号	金属標 、


平成24年度 新設 ~~、~~

「この測量成果は、国土地理院長の助言を受けて得たものである (助言番号) 平24関公第718号 ~~、~~


千代田区公共基準点（3級）点の記

点名	NO. 151			図名	千代田区1/6, 000
所在地	千代田区飯田橋一丁目10番地先				
所有者	千代田区				
管理者	千代田区まちづくり推進部まちづくり総務課財産管理係 TEL 03-5211-4234				
設置法	地上		標識の種類	金属標	
埋標年月日	平成25年 3月12日		観測年月日	平成25年 3月15日	
備考	平成24年度 新設				

案内図

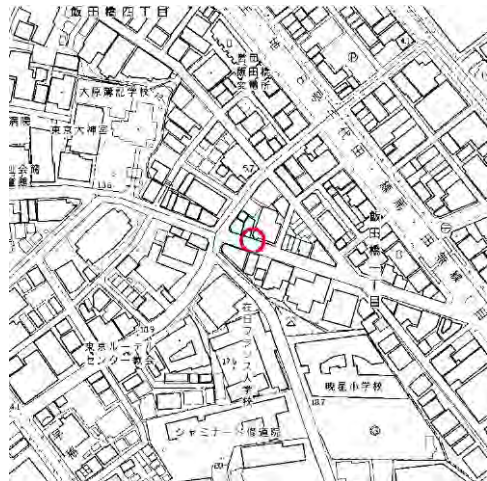

詳細図

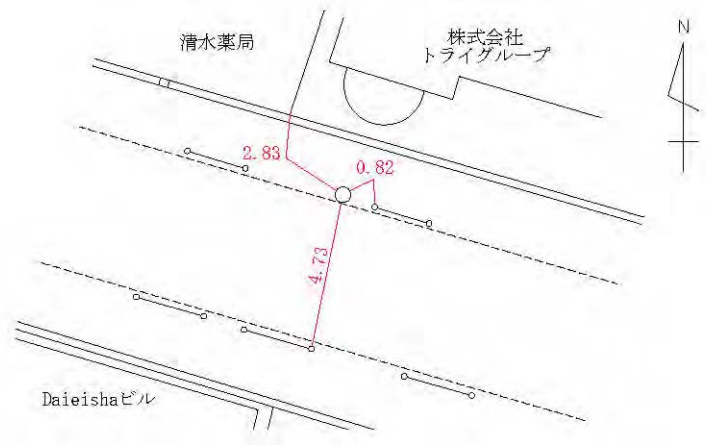

写真

