

## 千代田区公共基準点成果表

(座標系 9) ~~〃~~

3級基準点

NO. 77 ~~〃~~

	° ' "				
緯度	35 40 47.2280 <del>〃</del>		X	m	- 35 522.138 <del>〃</del>
経度	139 44 23.1156 <del>〃</del>		Y		- 8 470.559 <del>〃</del>
	° ' "				
真北方向角	0 03 16.5 <del>〃</del>		H	m	29.221 <del>〃</del>
			ジオイド高		36.700 <del>〃</del>


視準点の名称	平均方向角	距離		備考
		縮尺係数	係数	
	° ' "	0.999901 <del>〃</del>		
714 <del>〃</del>	161 28 03.3 <del>〃</del>	m	143.852 <del>〃</del>	
NO. 78 <del>〃</del>	254 00 20.2 <del>〃</del>		119.151 <del>〃</del>	
埋標型式	地上 <del>〃</del>	標識番号	金属標 <del>〃</del>	

改算による座標変換：平成13年度 新設  
平成24年度 改算

「この測量成果は、国土地理院長の助言を受けて得たものである (助言番号) 平24関公第718号」

# 千代田区公共基準点（3級）点の記

点名	NO. 77		図名	千代田区1/6,000	
所在地	千代田区平河町二丁目6番地先				
所有者	千代田区				
管理者	千代田区まちづくり推進部まちづくり総務課財産管理係 TEL 03-5211-4234				
設置法	地上		標識の種類	金属標	
埋標年月日	平成13年11月13日		観測年月日	平成13年11月19日	
備考	平成13年度 新設 平成24年度 改算				

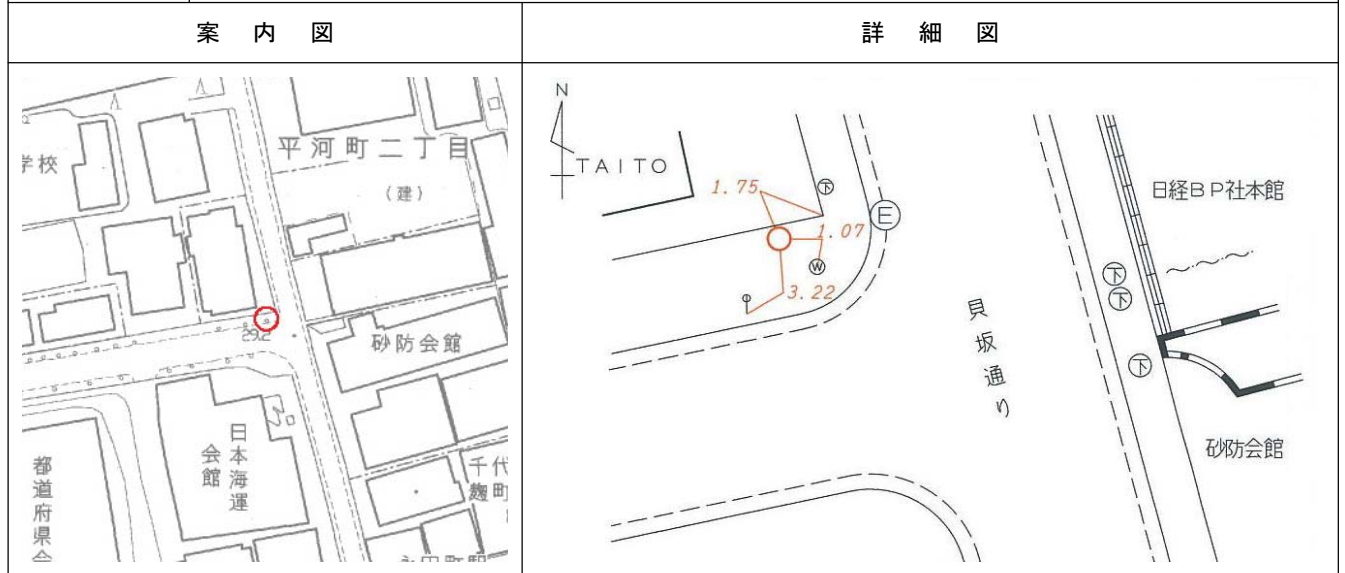

写真

