

千代田区公共基準点成果表

(座標系 9) ~~〃~~

3級基準点 NO. 89 ~~〃~~

	° ' "			m
緯度	35 41 10.6906 〃	X	- 34 798.379 〃	
経度	139 43 54.7863 〃	Y	- 9 182.119 〃	
	° ' "			m
真北方向角	0 03 33.0 〃	H	31.889 〃	
		ジオイド高	36.773 〃	

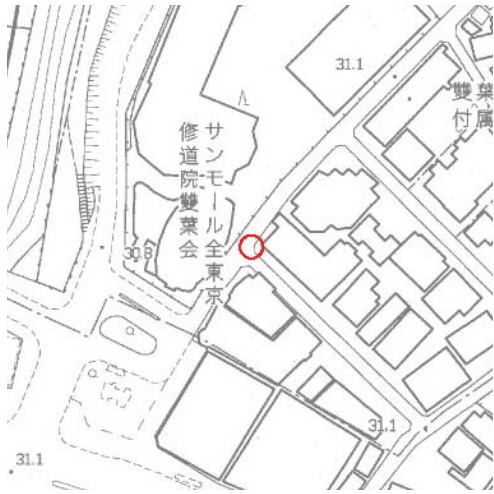
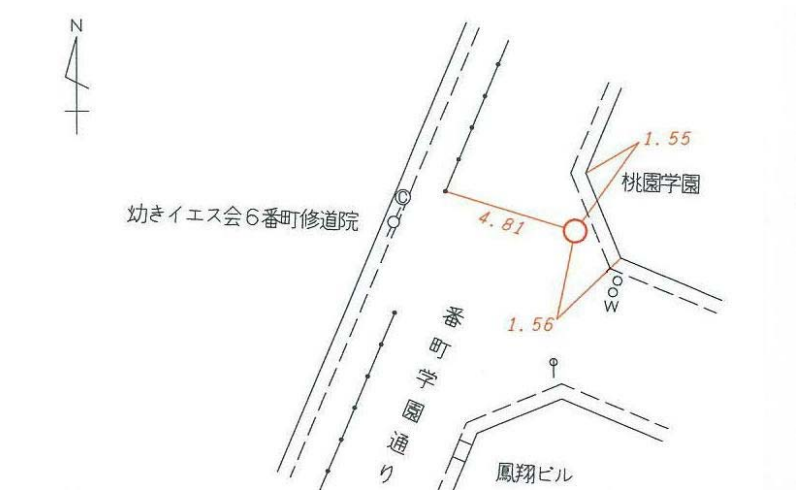
視準点の名称	平均方向角	距離		備考
		縮尺	係数	
		0.999901 〃		
717 〃	34 29 25.8 〃		m 50.825 〃	
716 〃	217 32 51.7 〃		83.891 〃	
埋標型式	地上 〃		標識番号	金属標 〃

改算による座標変換 ~~〃~~ 平成13年度 新設 ~~〃~~
平成24年度 改算 ~~〃~~

「この測量成果は、国土地理院長の助言を受けて得たものである (助言番号) 平24関公第718号」 ~~〃~~

千代田区公共基準点（3級）点の記

点名	NO. 89		図名	千代田区1/6, 000	
所在地	千代田区六番町13番地先				
所有者	千代田区				
管理者	千代田区まちづくり推進部まちづくり総務課財産管理係 TEL 03-5211-4234				
設置法	地上		標識の種類	金属標	
埋標年月日	平成13年11月8日		観測年月日	平成13年11月19日	
備考	平成13年度 新設 平成24年度 改算				

案内図	詳細図
	

写真

