

基準点成果表

(座標系 9) ~~〃~~

地籍図根多角点 () FF110-3

緯度 35 41 06.1758 ~~〃~~ X - 34 940.102 ~~m~~
経度 139 45 54.0317 ~~〃~~ Y - 6 184.175 ~~m~~

真北方向角 0 02 23.5 ~~〃~~ H 2.759 ~~m~~
ジオイド高 36.697 ~~m~~
柱石長

視準点の名称	平均方向角	距離		備考
		縮尺係数	離数	
		0.999900 〃		
交F-9	104 12 53.3 〃		59.867 m	
FF110-2	284 28 13.8 〃		73.421 m	
埋標型式	地上 :		標識番号	金属標 :


平成26年4月1日付 標高改定確認済み

「この測量成果は、国土地理院長の助言を受けて得たものである(助言番号) 令2関公第832号」

多角点の記

調 整 令和 3年 3月29日

点 名	FF110-3	基準点コード	
地 区 名	東京都千代田区	測 量 年 月 日	令和 3年 3月15日
作 業 機 関	昭和株式会社	作 業 責 任 者	飯 島 秀 年
所 在 地	東京都千代田区大手町一丁目 5 番 4 地先		
管 理 者	千代田区環境まちづくり部環境まちづくり総務課		
標 識 種 類	金属標	現 況 地 目	公衆用道路
備 考			

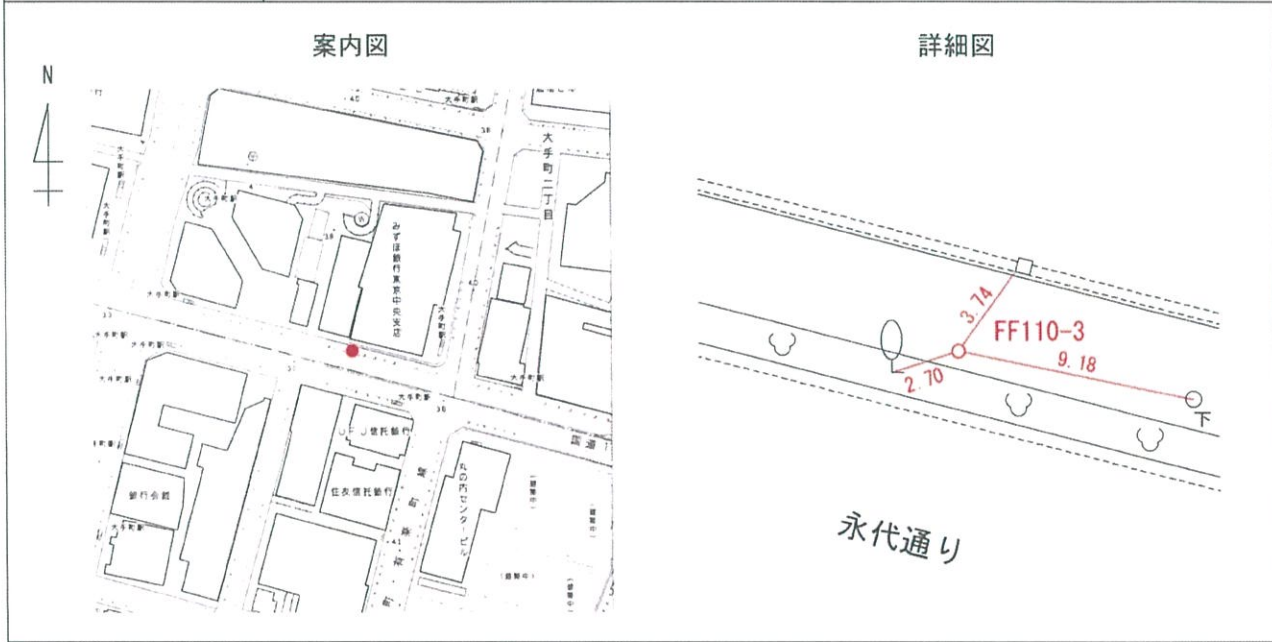

現場写真

近 景	遠 景