

基 準 点 成 果 表

(座標系 9)

地籍図根多角点 () G G 210-1.:

緯 度 35 41 41.5145 X - 33 851.905

經 度 139 46 48.3767~~✓~~ Y - 4 817.233~~✓~~

真北方向角	0 01 51.8	H	3. 125
-------	-----------	---	--------

ジオイド高 36.715

柱石長

視準点の名称		平均方向角		距離		備考
				縮尺係数	離	
				0.999900		
NO. 30		204 20 30.9			46.856	
501		335 25 44.5			45.481	
埋標型式	地上			標識番号	金属標	GG-210-1


平成26年4月1日付 標高改定確認済み：

「この測量成果は、国土地理院長の助言を受けて得たものである（助言番号） 令1関公第365号」:

多角点の記

調 整 2019年12月 5日

点 名	GG-210-1	基準点コード	
地 区 名	東京都千代田区	測 量 年 月 日	2019年12月 5日
作 業 機 関	昭和株式会社	作 業 責 任 者	飯 島 秀 年
所 在 地	千代田区東神田一丁目 1 1 - 2 地先		
管 理 者	千代田区環境まちづくり部環境まちづくり総務課		
標 識 種 類	金属標	現 況 地 目	公衆用道路
備 考			

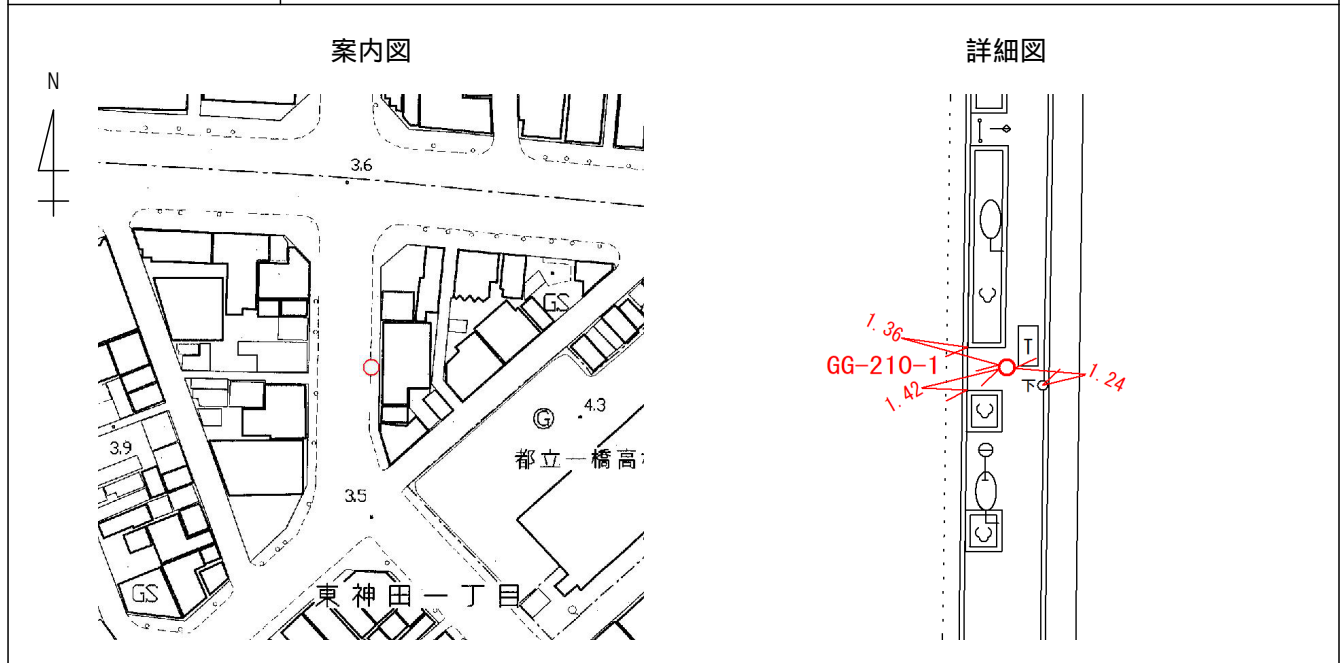

現場写真

近 景	遠 景